

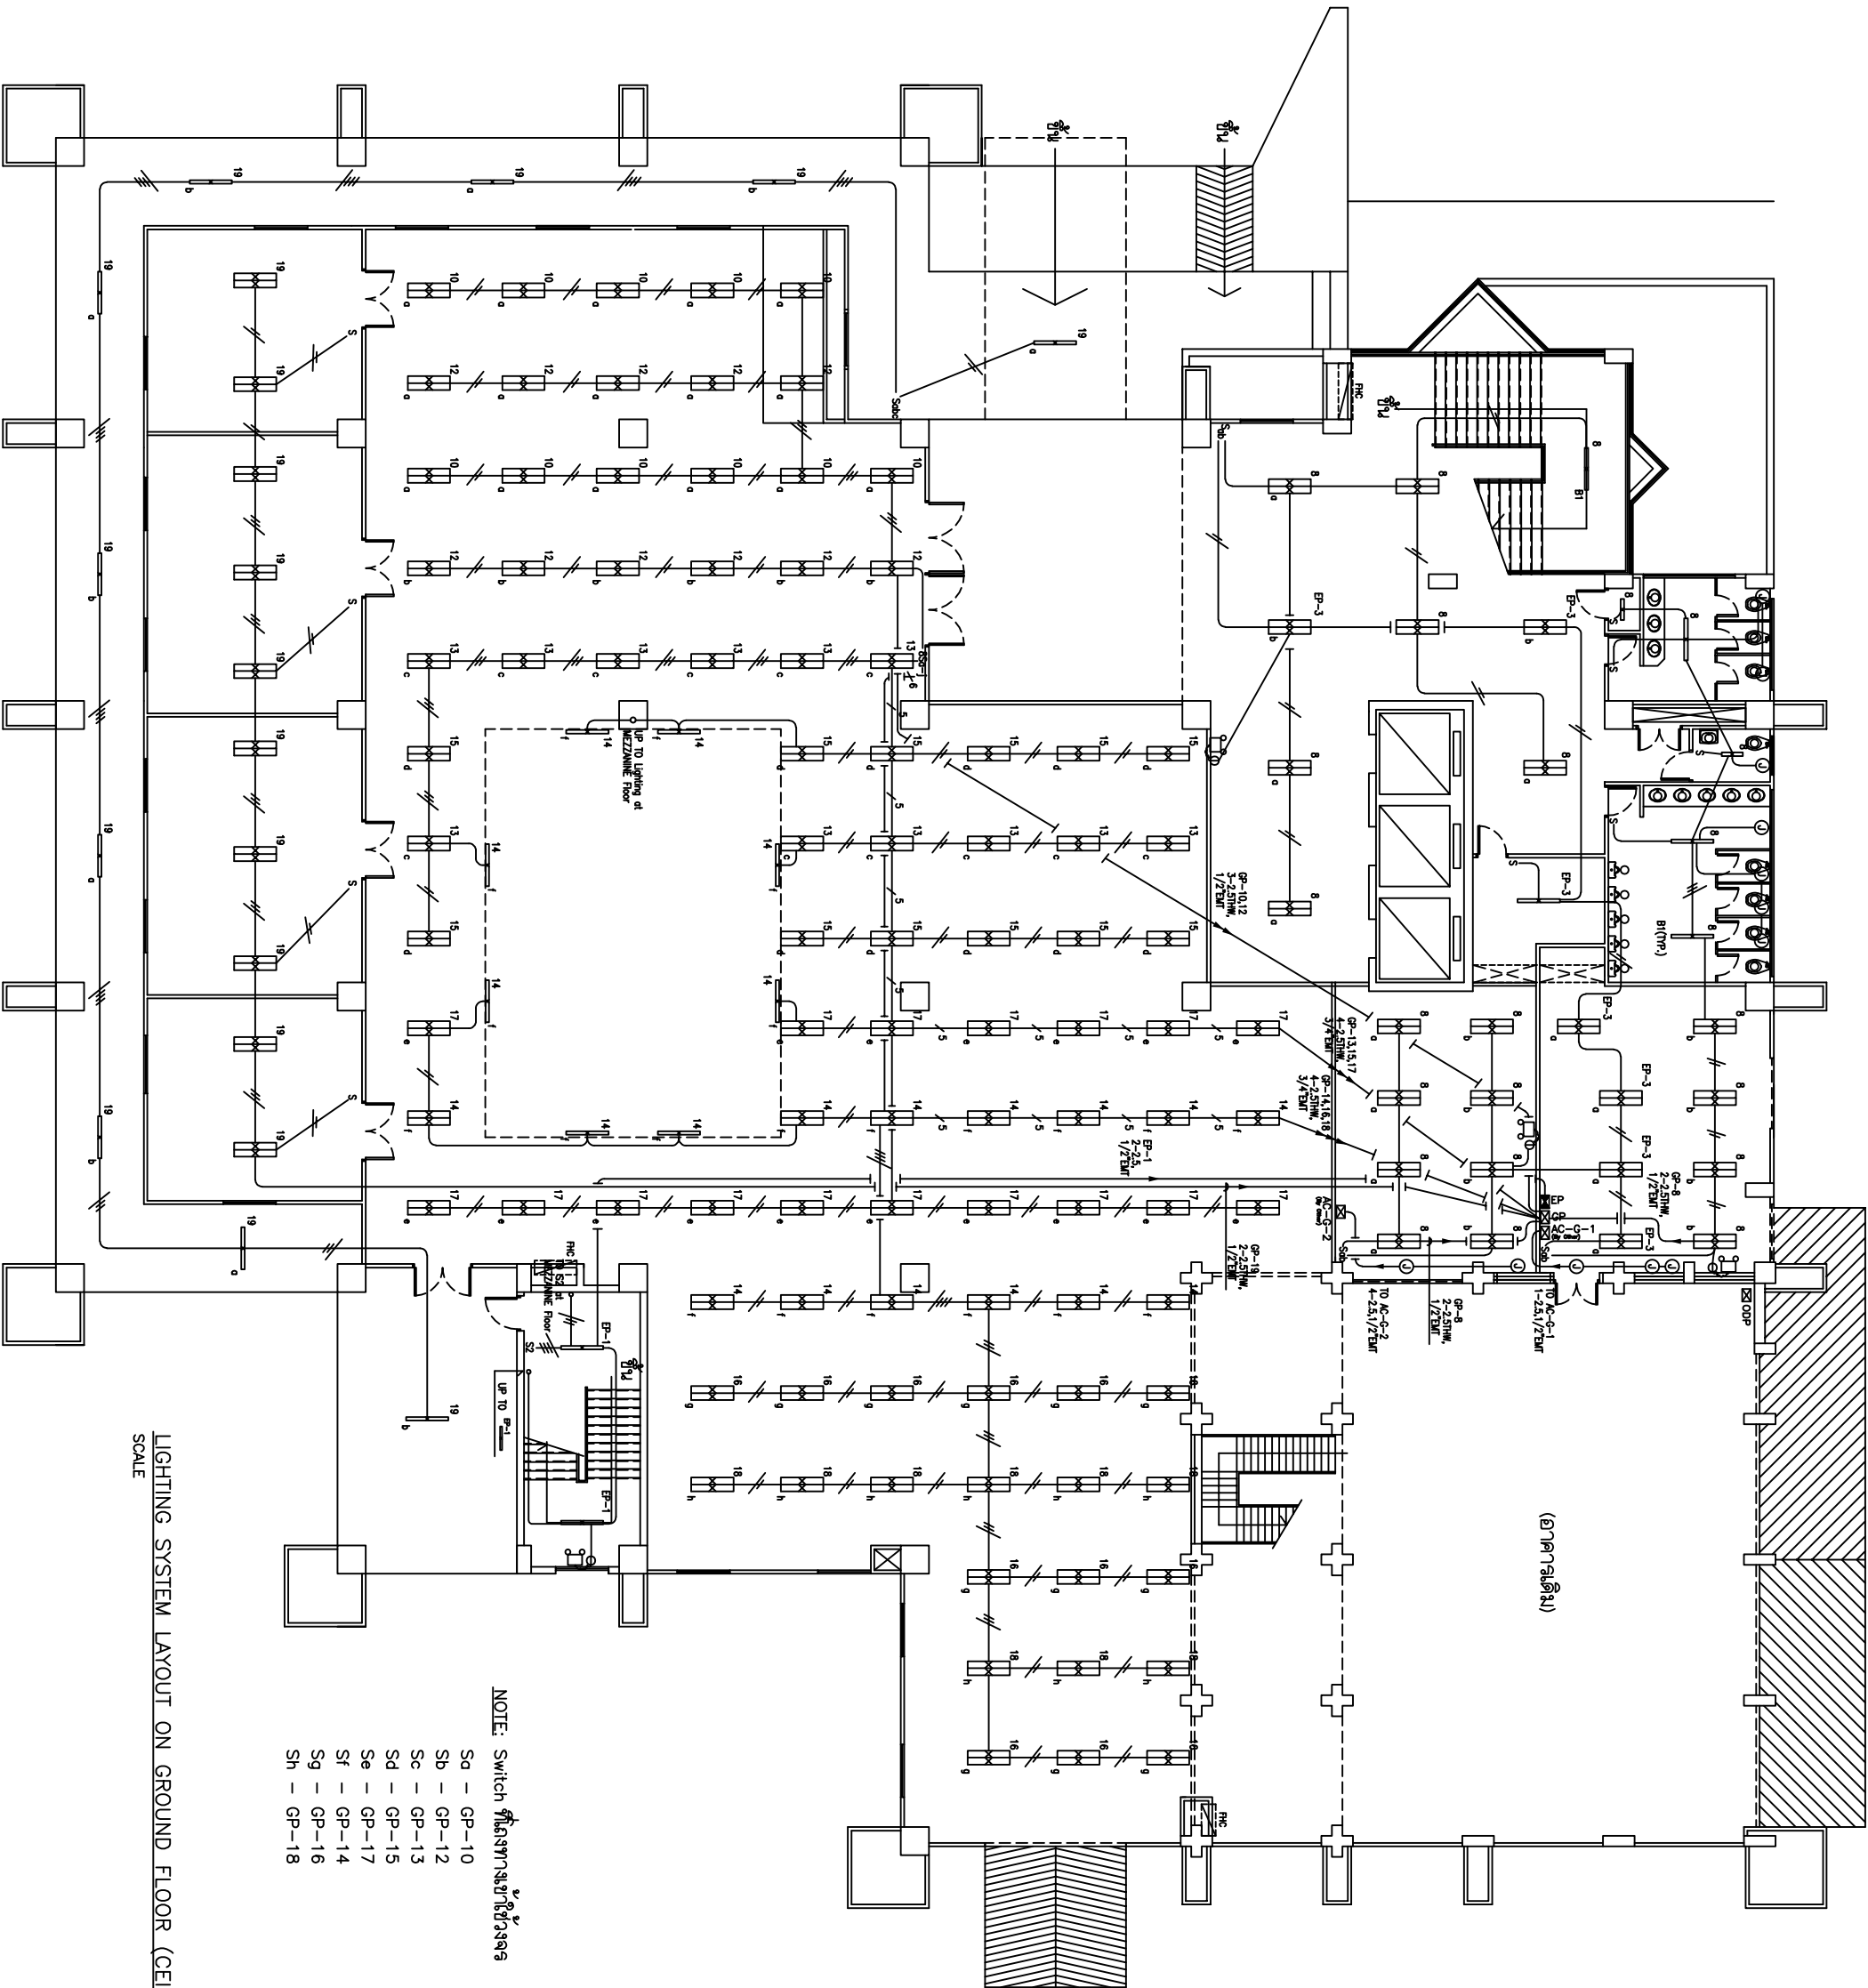
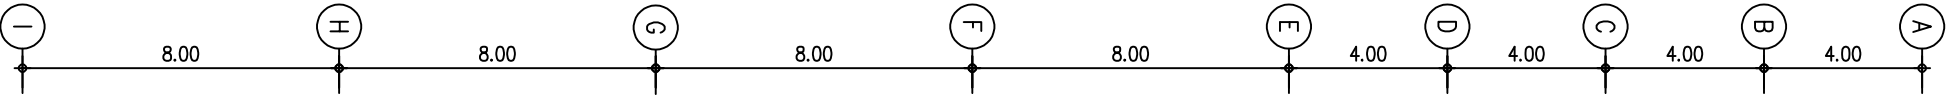


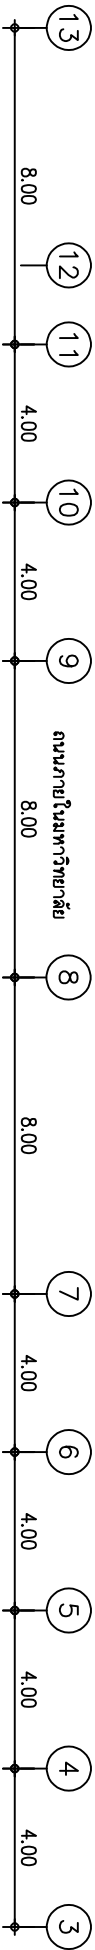

- NOTE: Switch ที่ลงทางเข้าตัวอาคาร
- Sa - GP-10
  - Sb - GP-12
  - Sc - GP-13
  - Sd - GP-15
  - Se - GP-17
  - Sf - GP-14
  - Sg - GP-16
  - Sh - GP-18

LIGHTING SYSTEM LAYOUT ON GROUND FLOOR (CEILING PLAN)  
SCALE 1 : 100

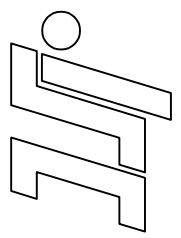

บริษัท เจ-สัน คอนสตรัคชั่น (ประเทศไทย) จำกัด  
J-SONS CONSTRUCTION (THAILAND) COMPANY LIMITED  
193/36-37 ถนนพหลโยธิน แขวงจตุจักร เขตจตุจักร กรุงเทพฯ 10130  
Tel. (053) 214963 Fax. (053) 219842

ASBUILT DRAWING

สถาปนิก/วิศวกรและนักเขียนแบบ  
คณะกรรมการควบคุมอาคาร  
มหาวิทยาลัยมหิดล

OWNER

คณะวิศวกรรมศาสตร์ มหาวิทยาลัยมหิดล

ARCHITECTS

เจสัน ธีรพัฒน์ งาม 82 ส

STRUCTURAL ENGINEERS

บุญชัย พันธ์พาสัน งาม 16450

SANITARY ENGINEERS

จุฬาลักษณ์ ศรีงามกุล งาม 18024

ELECTRICAL ENGINEERS

เอกา ภัทริพงษ์ งาม 828  
เกษม ธิณดี งาม 20108

MECHANICAL ENGINEERS

ฉัตรชัย อภิบาลย์ งาม 8137

DRAWN

วิเศษ วัฒน

SHEET TITLE

LIGHTING SYSTEM LAYOUT  
ON GROUND FLOOR (CEILING PLAN)

SCALE : AS SHOWN

DATE : 28 พฤษภาคม 2542

APPROVED :

DATE :

| DRAWING NO. | TOTAL SHEET |
|-------------|-------------|
|-------------|-------------|

EE-08 46