

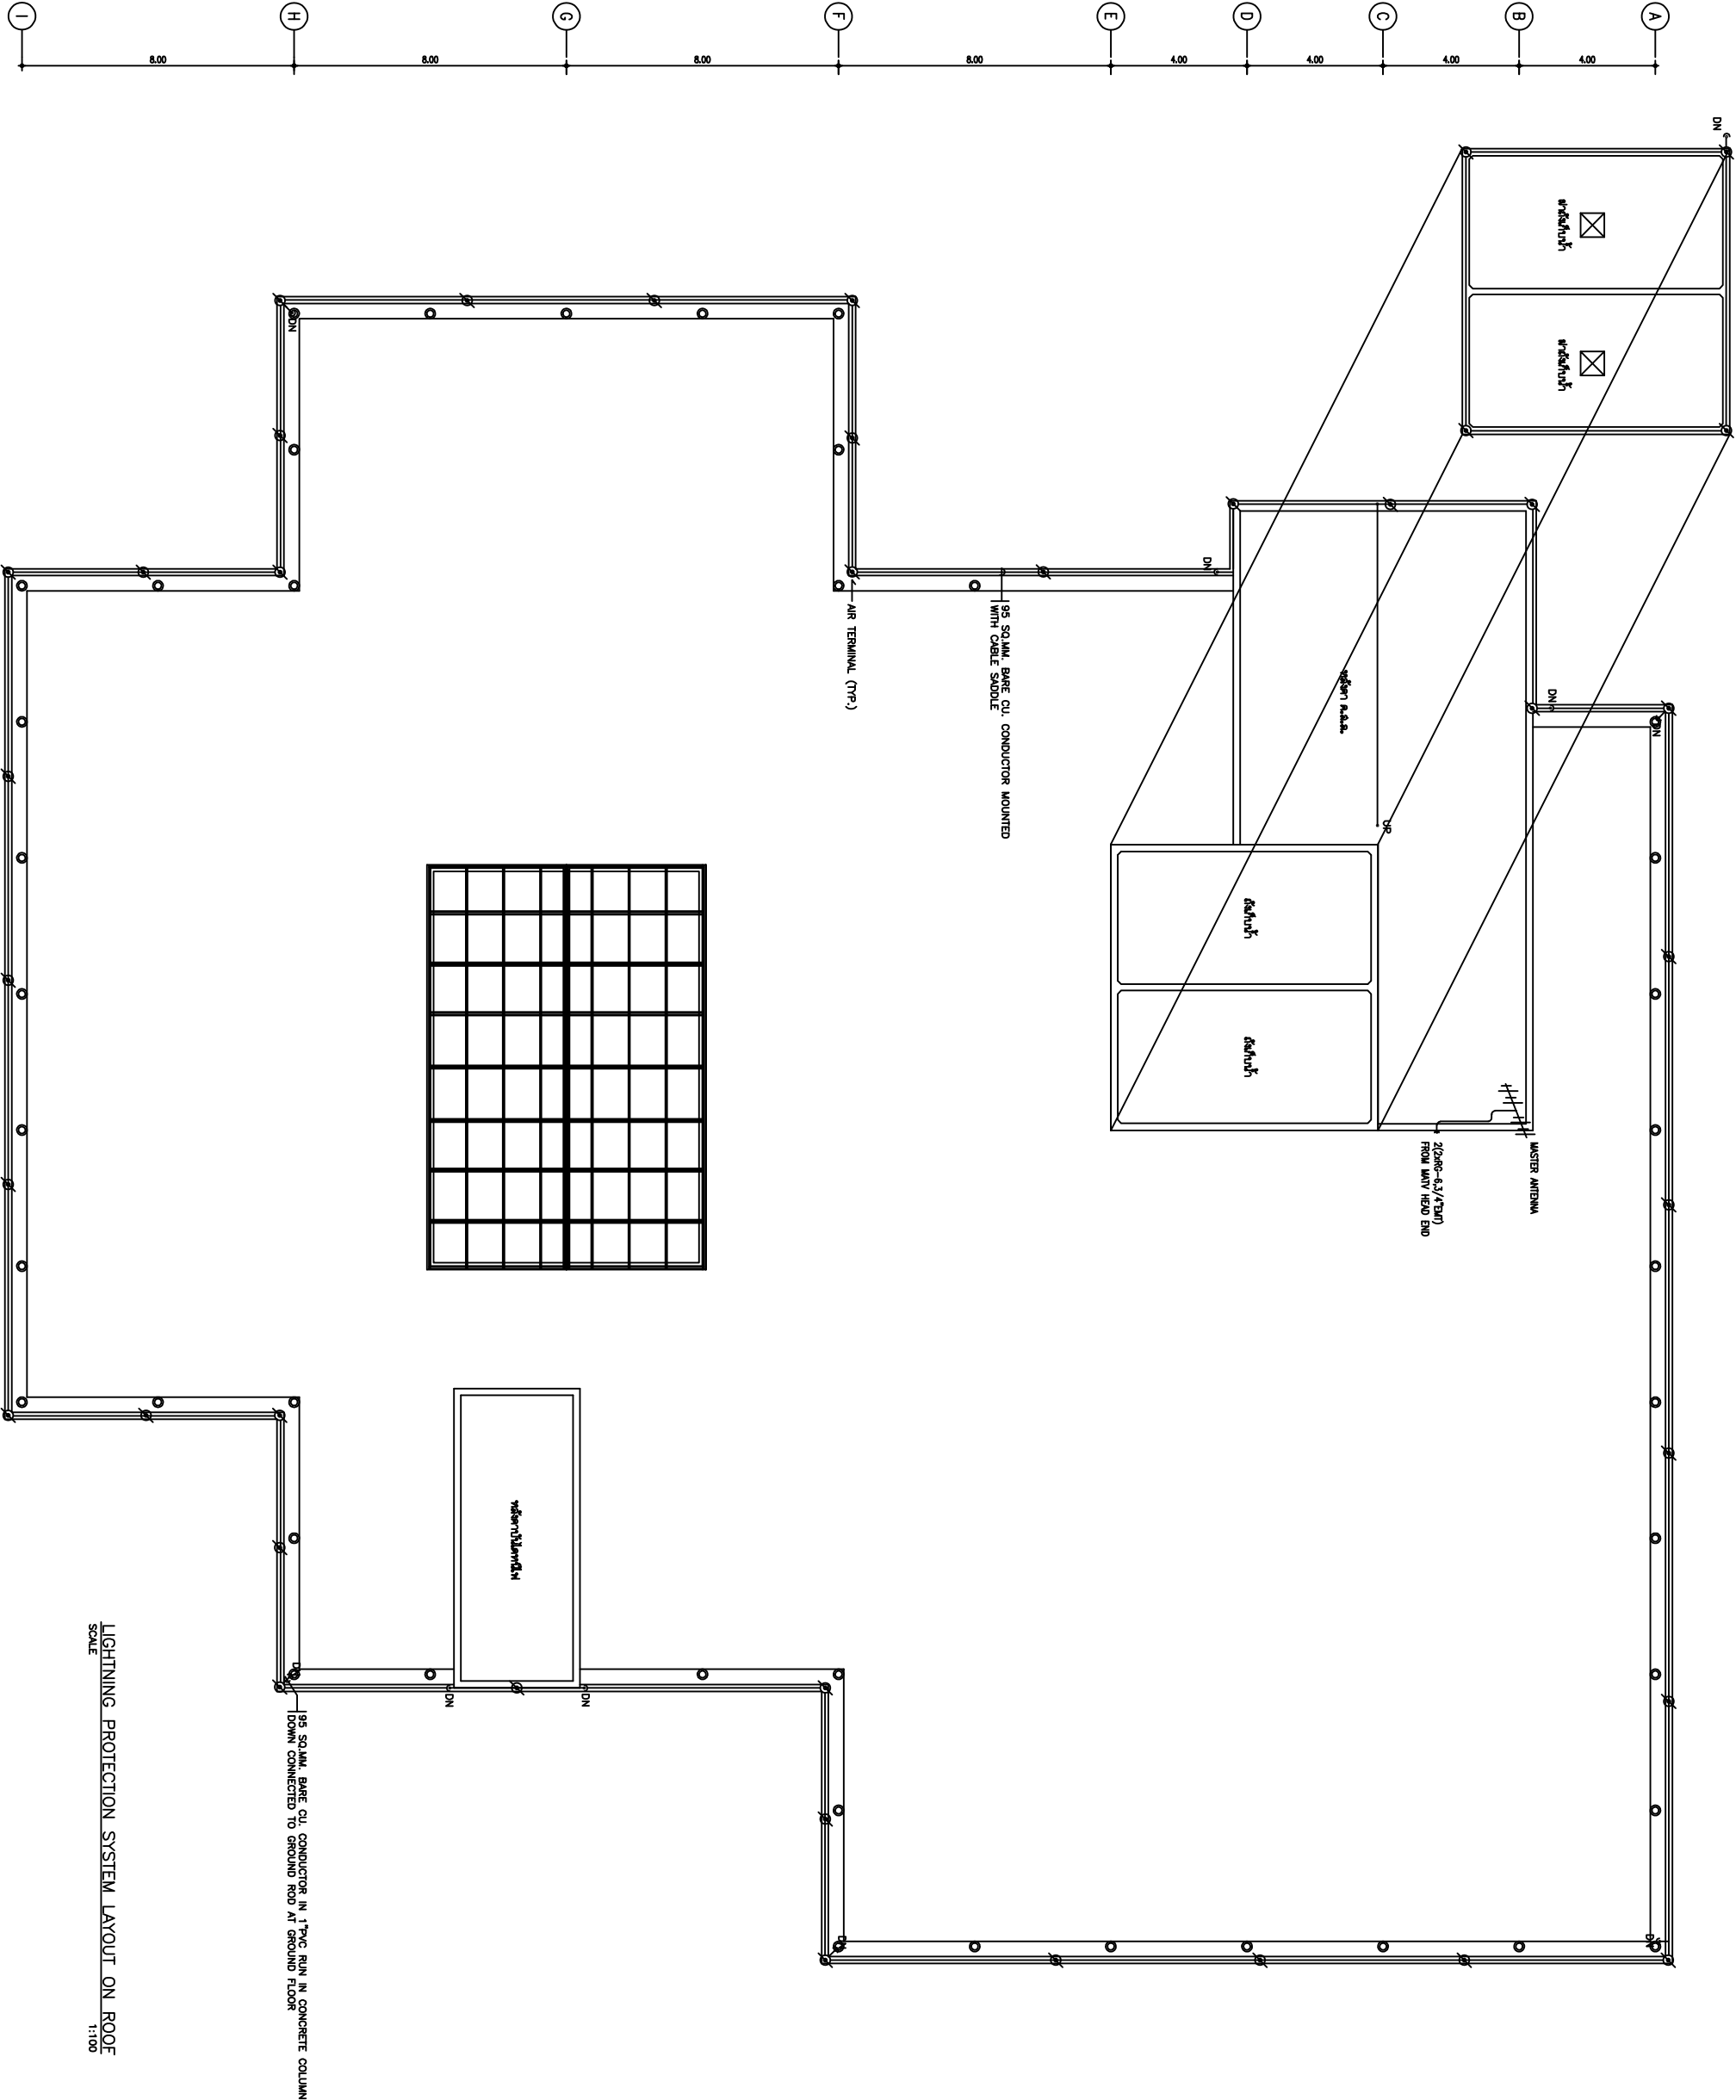


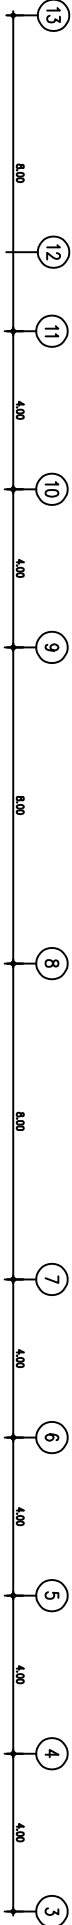

LIGHTNING PROTECTION SYSTEM LAYOUT ON ROOF  
SCALE 1:100

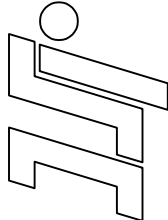

บริษัท เจ-สัน คอนสตรัคชั่น (ประเทศไทย) จำกัด  
J-SONS CONSTRUCTION (THAILAND) COMPANY LIMITED  
83/36-37 ถนนพหลโยธิน แขวงจตุจักร กรุงเทพฯ 10130  
Tel. (053) 214963 Fax. (053) 219842

ASBUILT DRAWING

สถาปัตย์วิศวกรรมและภูมิสถาปัตย์  
คณะวิศวกรรมศาสตร์  
มหาวิทยาลัยเทคโนโลยีพระจอมเกล้าธนบุรี

OWNER

คณะกรรมการอาคาร มทว. วิทยาลัยเทคโนโลยี

ARCHITECTS

แผ่นม อธิษฐานนท์ ส. 62 ส

STRUCTURAL ENGINEERS

บุญชัย พันธ์ทรัพย์สิน งบ. 16450

SANITARY ENGINEERS

จ.ล.พลล ศรีชัยกุลศิริ งบ. 18024

ELECTRICAL ENGINEERS

เอกภ ภิรัตน์ งบ. 828  
กฤษณะ อิมศิริ งบ. 20108

MECHANICAL ENGINEERS

ฉ.ล.ล.ล. อธิษฐานนท์ งบ. 8137

DRAWN

วิเศษชัย อธิษฐาน

SHEET TITLE

LIGHTNING PROTECTION  
SYSTEM LAYOUT ON ROOF

SCALE : AS SHOWN

DATE : 28 JANUARY 2542

APPROVED :

DATE :

DRAWING NO. TOTAL SHEET

EE-46 46