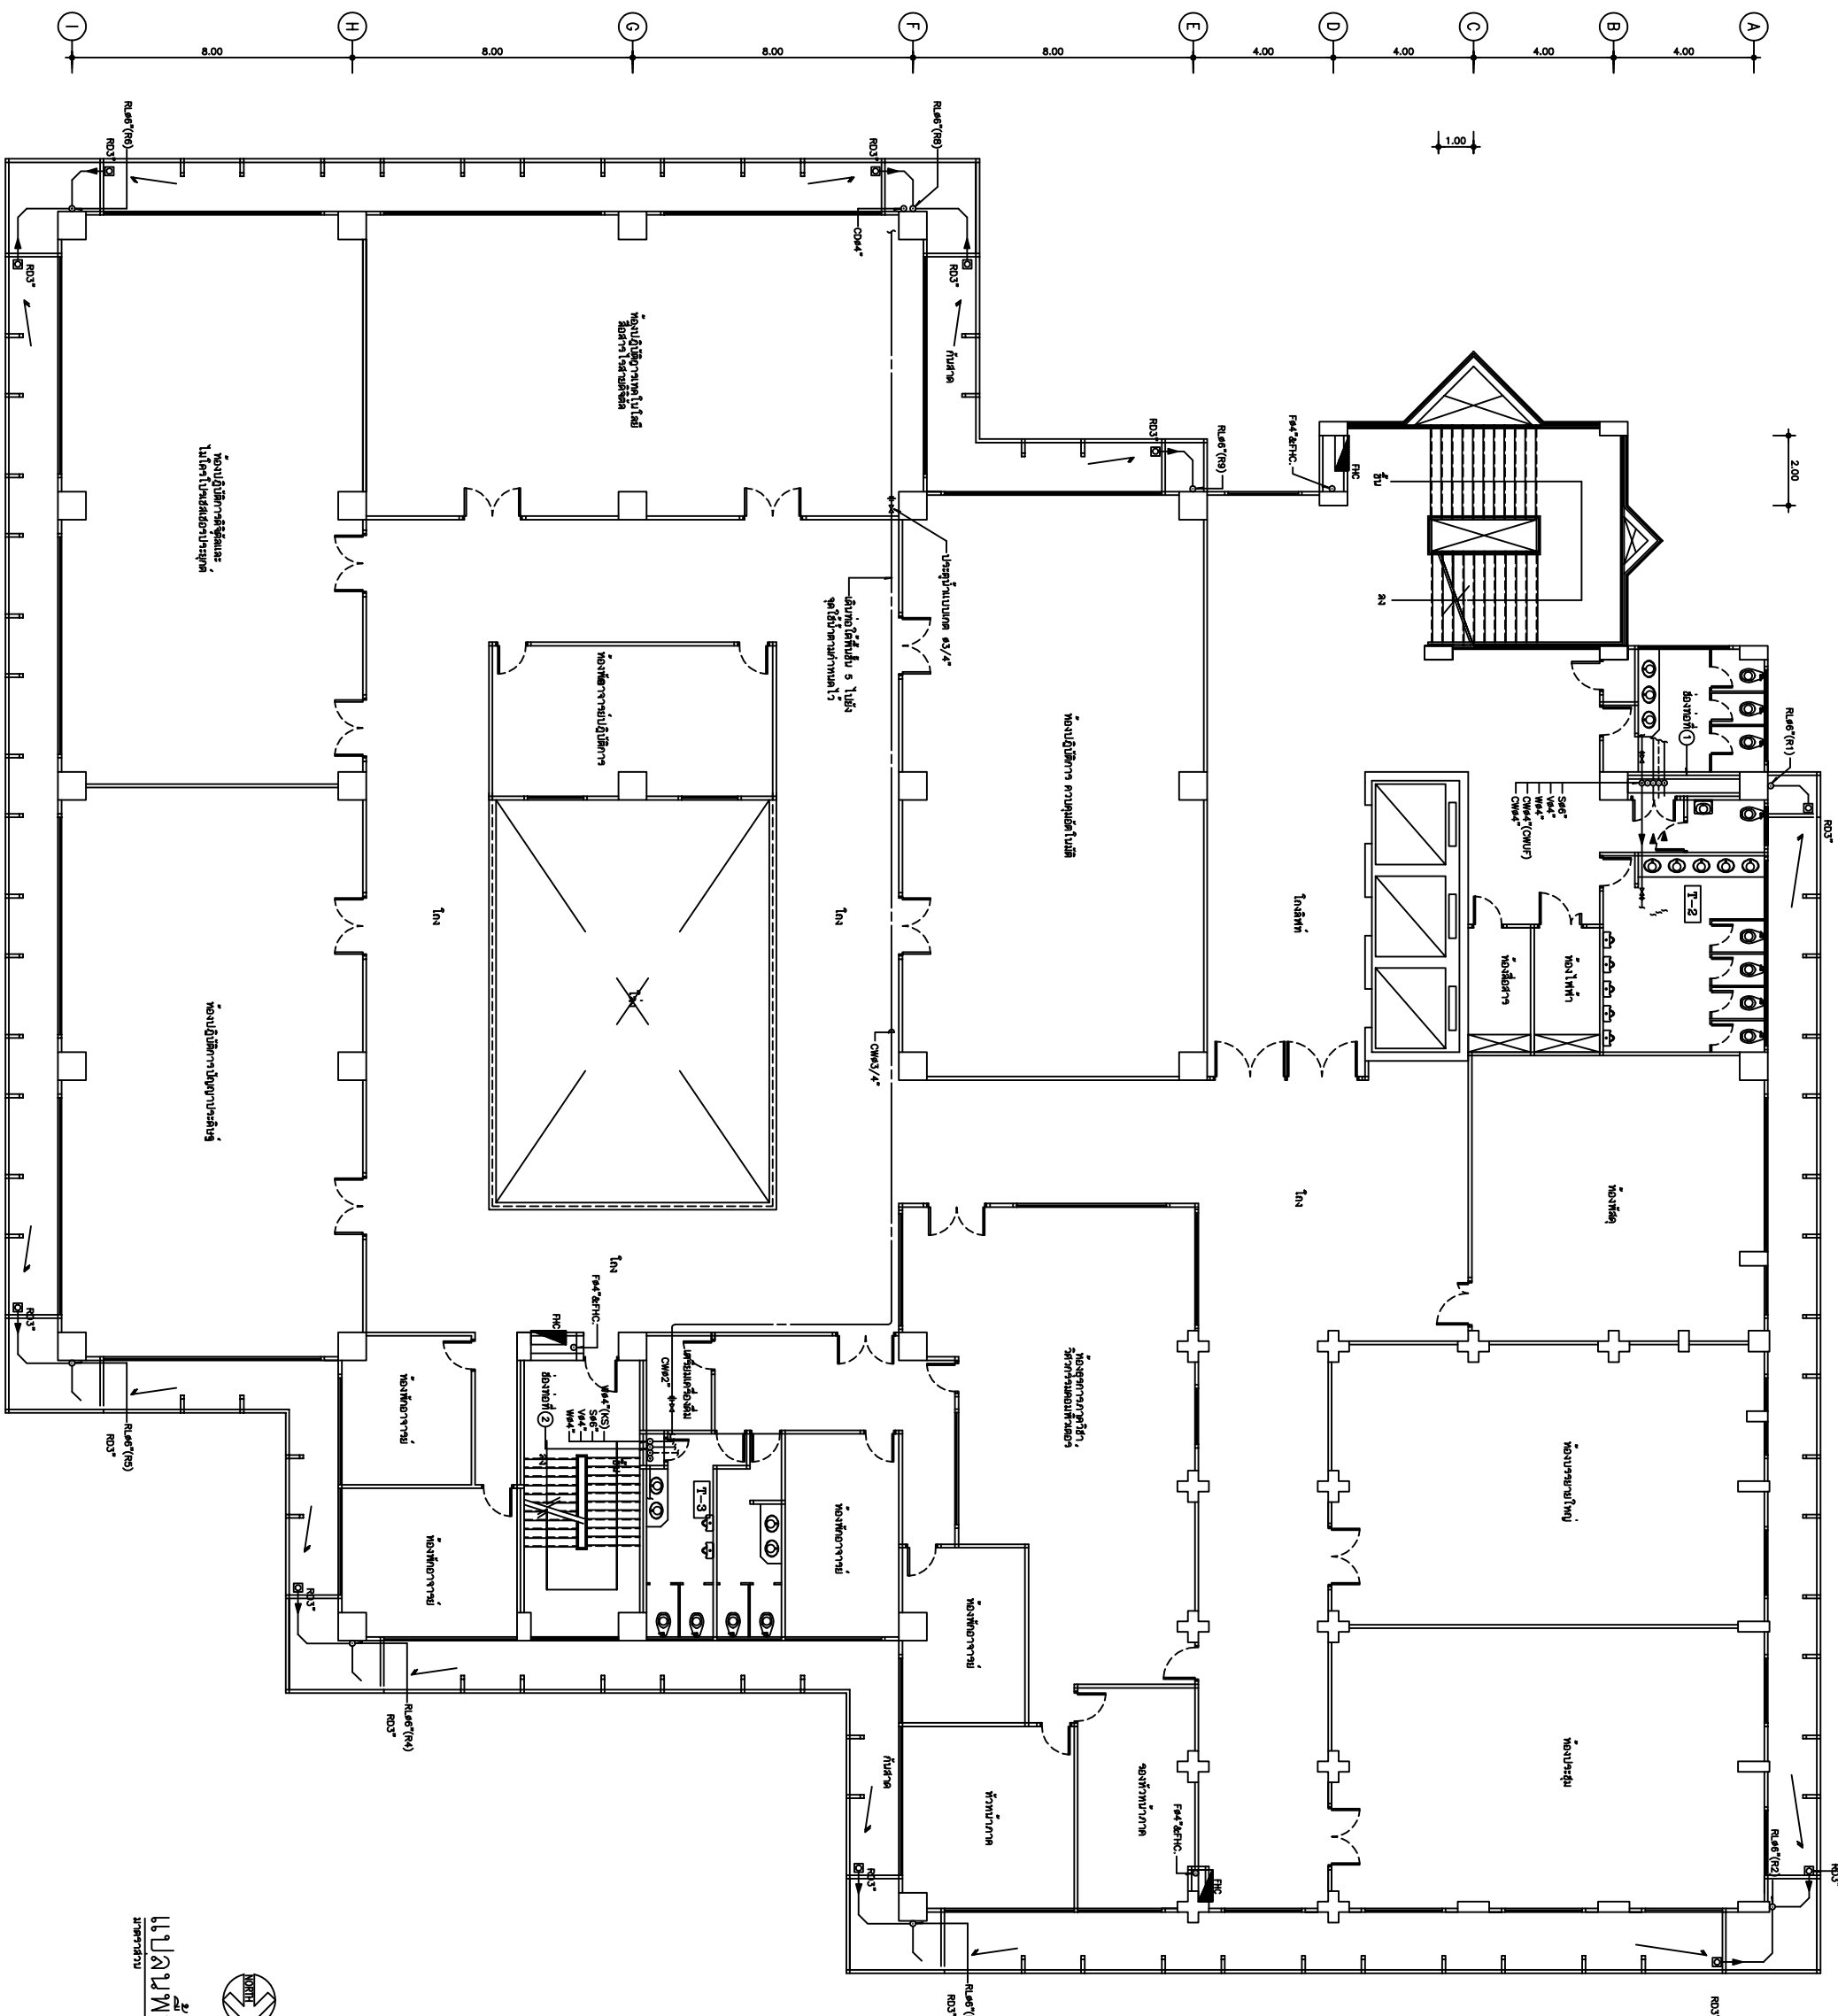
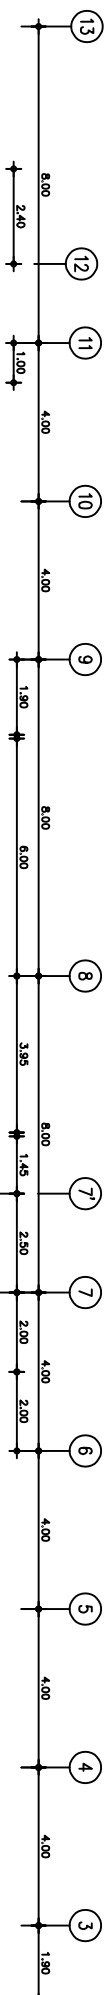


[illegible]

บริษัท เอ-สัน คอนสตรัคชั่น (ประเทศไทย) จำกัด
J-SONS CONSTRUCTION (THAILAND) COMPANY LIMITED
193/36-37 ถนนพหลโยธิน กรุงเทพมหานคร 10250
Tel. (053) 214963 Fax. (053) 2198

ASBUILT DRAWING

สถาบันวิจัยและพัฒนาพื้นที่ป่า
ภาคตะวันออก กรมป่าไม้

OWNER


ARCHITECTS


STRUCTURAL ENGINEERS


SANITARY ENGINEERS

ELECTRICAL ENGINEERS


MECHANICAL ENGINEERS


DRAWN


SHEET TITLE

แบบแปลนที่ ๔

SCALE : 1 : 100

DATE : 1 มิถุนายน 2542

APPROVED :

DATE : _____

DRAWING NO.	TOTAL SHEET

SN-06