

บริษัท เอ-สัน คอนสตรัคชั่น (ประเทศไทย) จำกัด
J-SONS CONSTRUCTION (THAILAND) COMPANY LIMITED
193/36-37 ถนนพหลโยธิน แขวงจตุจักร เขตจตุจักร กรุงเทพฯ 10130
Tel. (053) 214963 Fax. (053) 219842

ASBUILT DRAWING

อาคารพาณิชย์และที่พักอาศัย
คณะวิศวกรของบริษัท
มหาวิทยาลัยเทคโนโลยีพระจอมเกล้าธนบุรี

OWNER

คณะวิศวกรมหาวิทยาลัยเทคโนโลยีพระจอมเกล้าธนบุรี

ARCHITECTS


DRAWN

เขียน ธีรพัฒน์

SHEET TITLE

แบบแปลนหน้าแปลนชั้น 7

SCALE : 1 : 100


DATE : 6 ธันวาคม 2542

APPROVED :

DATE :

DRAWING NO. TOTAL SHEET

SN-11 26

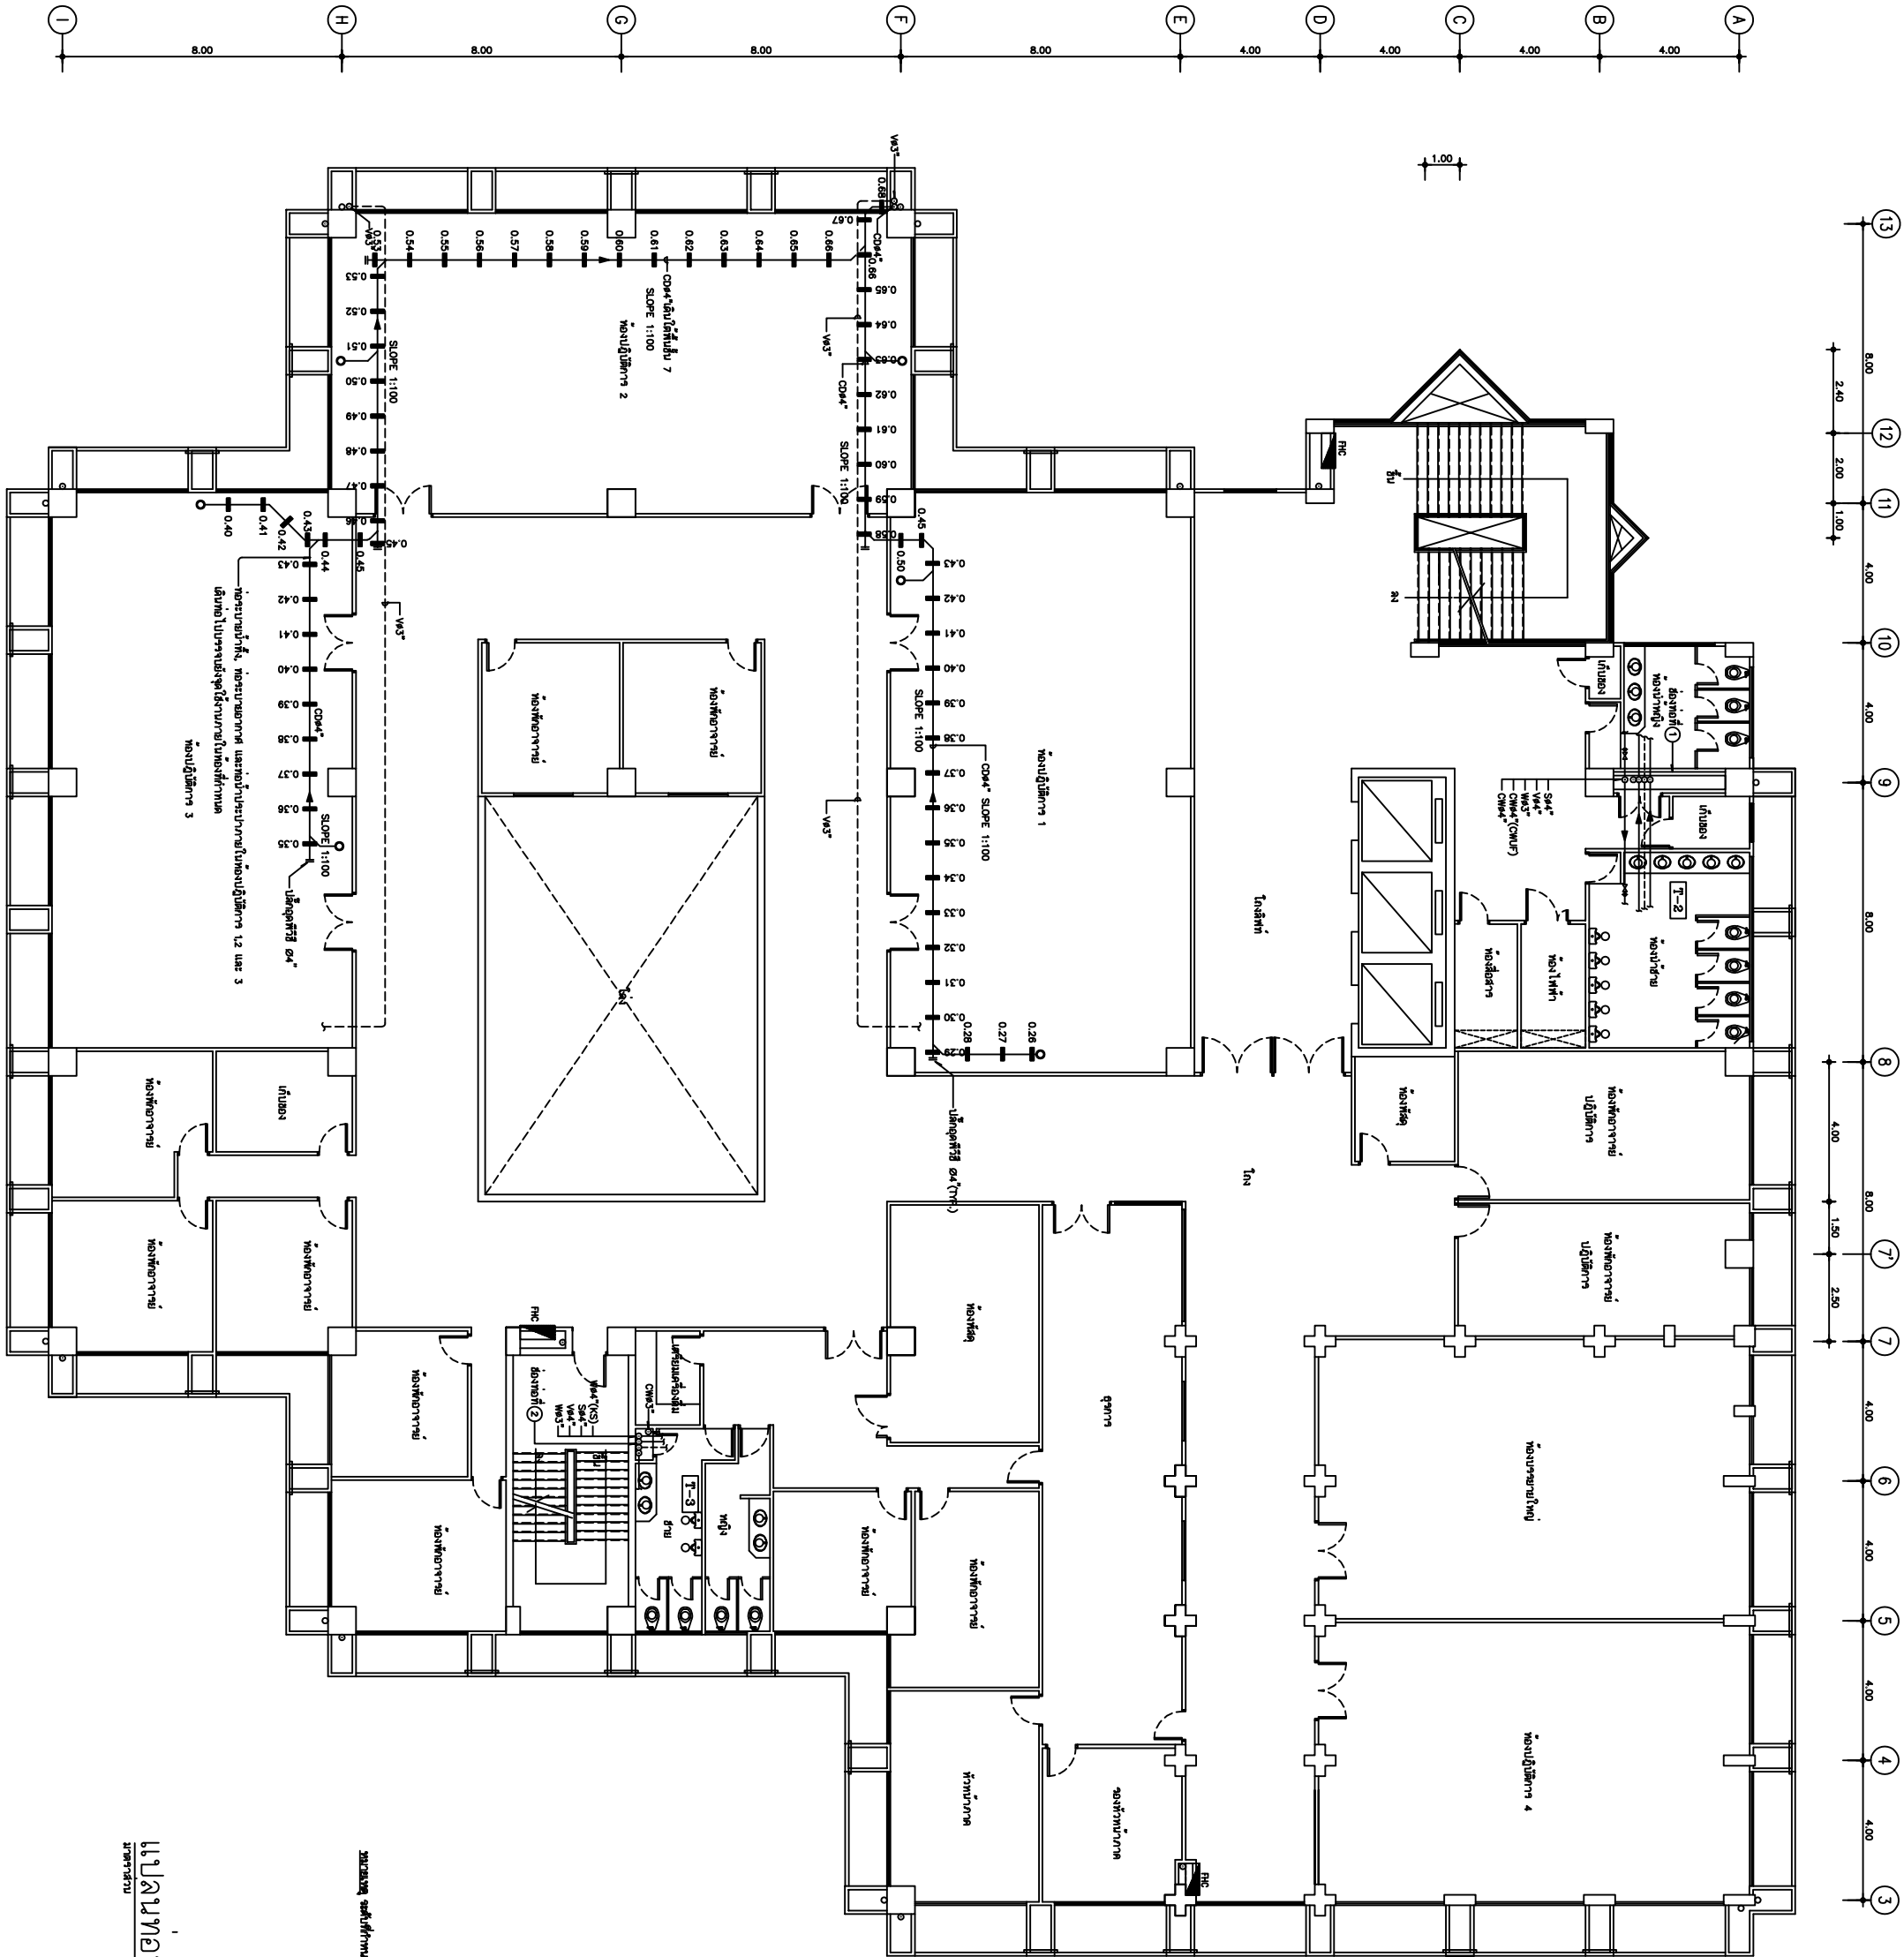

แบบแปลนหน้าแปลนชั้น 7
หน้าแปลน

หมายเหตุ: หน้าแปลนนี้เป็นแบบแปลนที่จัดทำขึ้นโดยบริษัท