

บริษัท เอ-สัน คอนสตรัคชั่น (ประเทศไทย) จำกัด  
J-SONS CONSTRUCTION (THAILAND) COMPANY LIMITED  
193/26-37 ถนนพหลโยธิน แขวงจตุจักร กรุงเทพฯ 10130  
Tel. (053) 214963 Fax. (053) 219842

ASBUILT DRAWING


OWNER

คณะวิศวกรและสถาปนิก มหาวิทยาลัยเทคโนโลยีพระจอมเกล้าธนบุรี

ARCHITECTS

เขียน: อธิชากร นนท์ ส.อ. ๑2 ๑

STRUCTURAL ENGINEERS

บุญชัย ทารักษ์ทวสิน ร.บ. 16450

SANITARY ENGINEERS

จตุลพัล ศรีงามจุลศรี ร.บ. 18024

ELECTRICAL ENGINEERS

เอก ภักดิ์เจริญ ส.ท. 828

ฤชณะ ชินดี ร.ท. 20108

MECHANICAL ENGINEERS

อสนิษฐ์ อธิประชา ร.ท. 8137

DRAWN

วิเศษพงษ์ ขจรพันธ์

SHEET TITLE

อาคารสำนักงาน

SCALE : AS SHOWN

DATE : 28 สิงหาคม 2542

APPROVED :


DATE :

DRAWING NO.

TOTAL SHEET

S-04

33

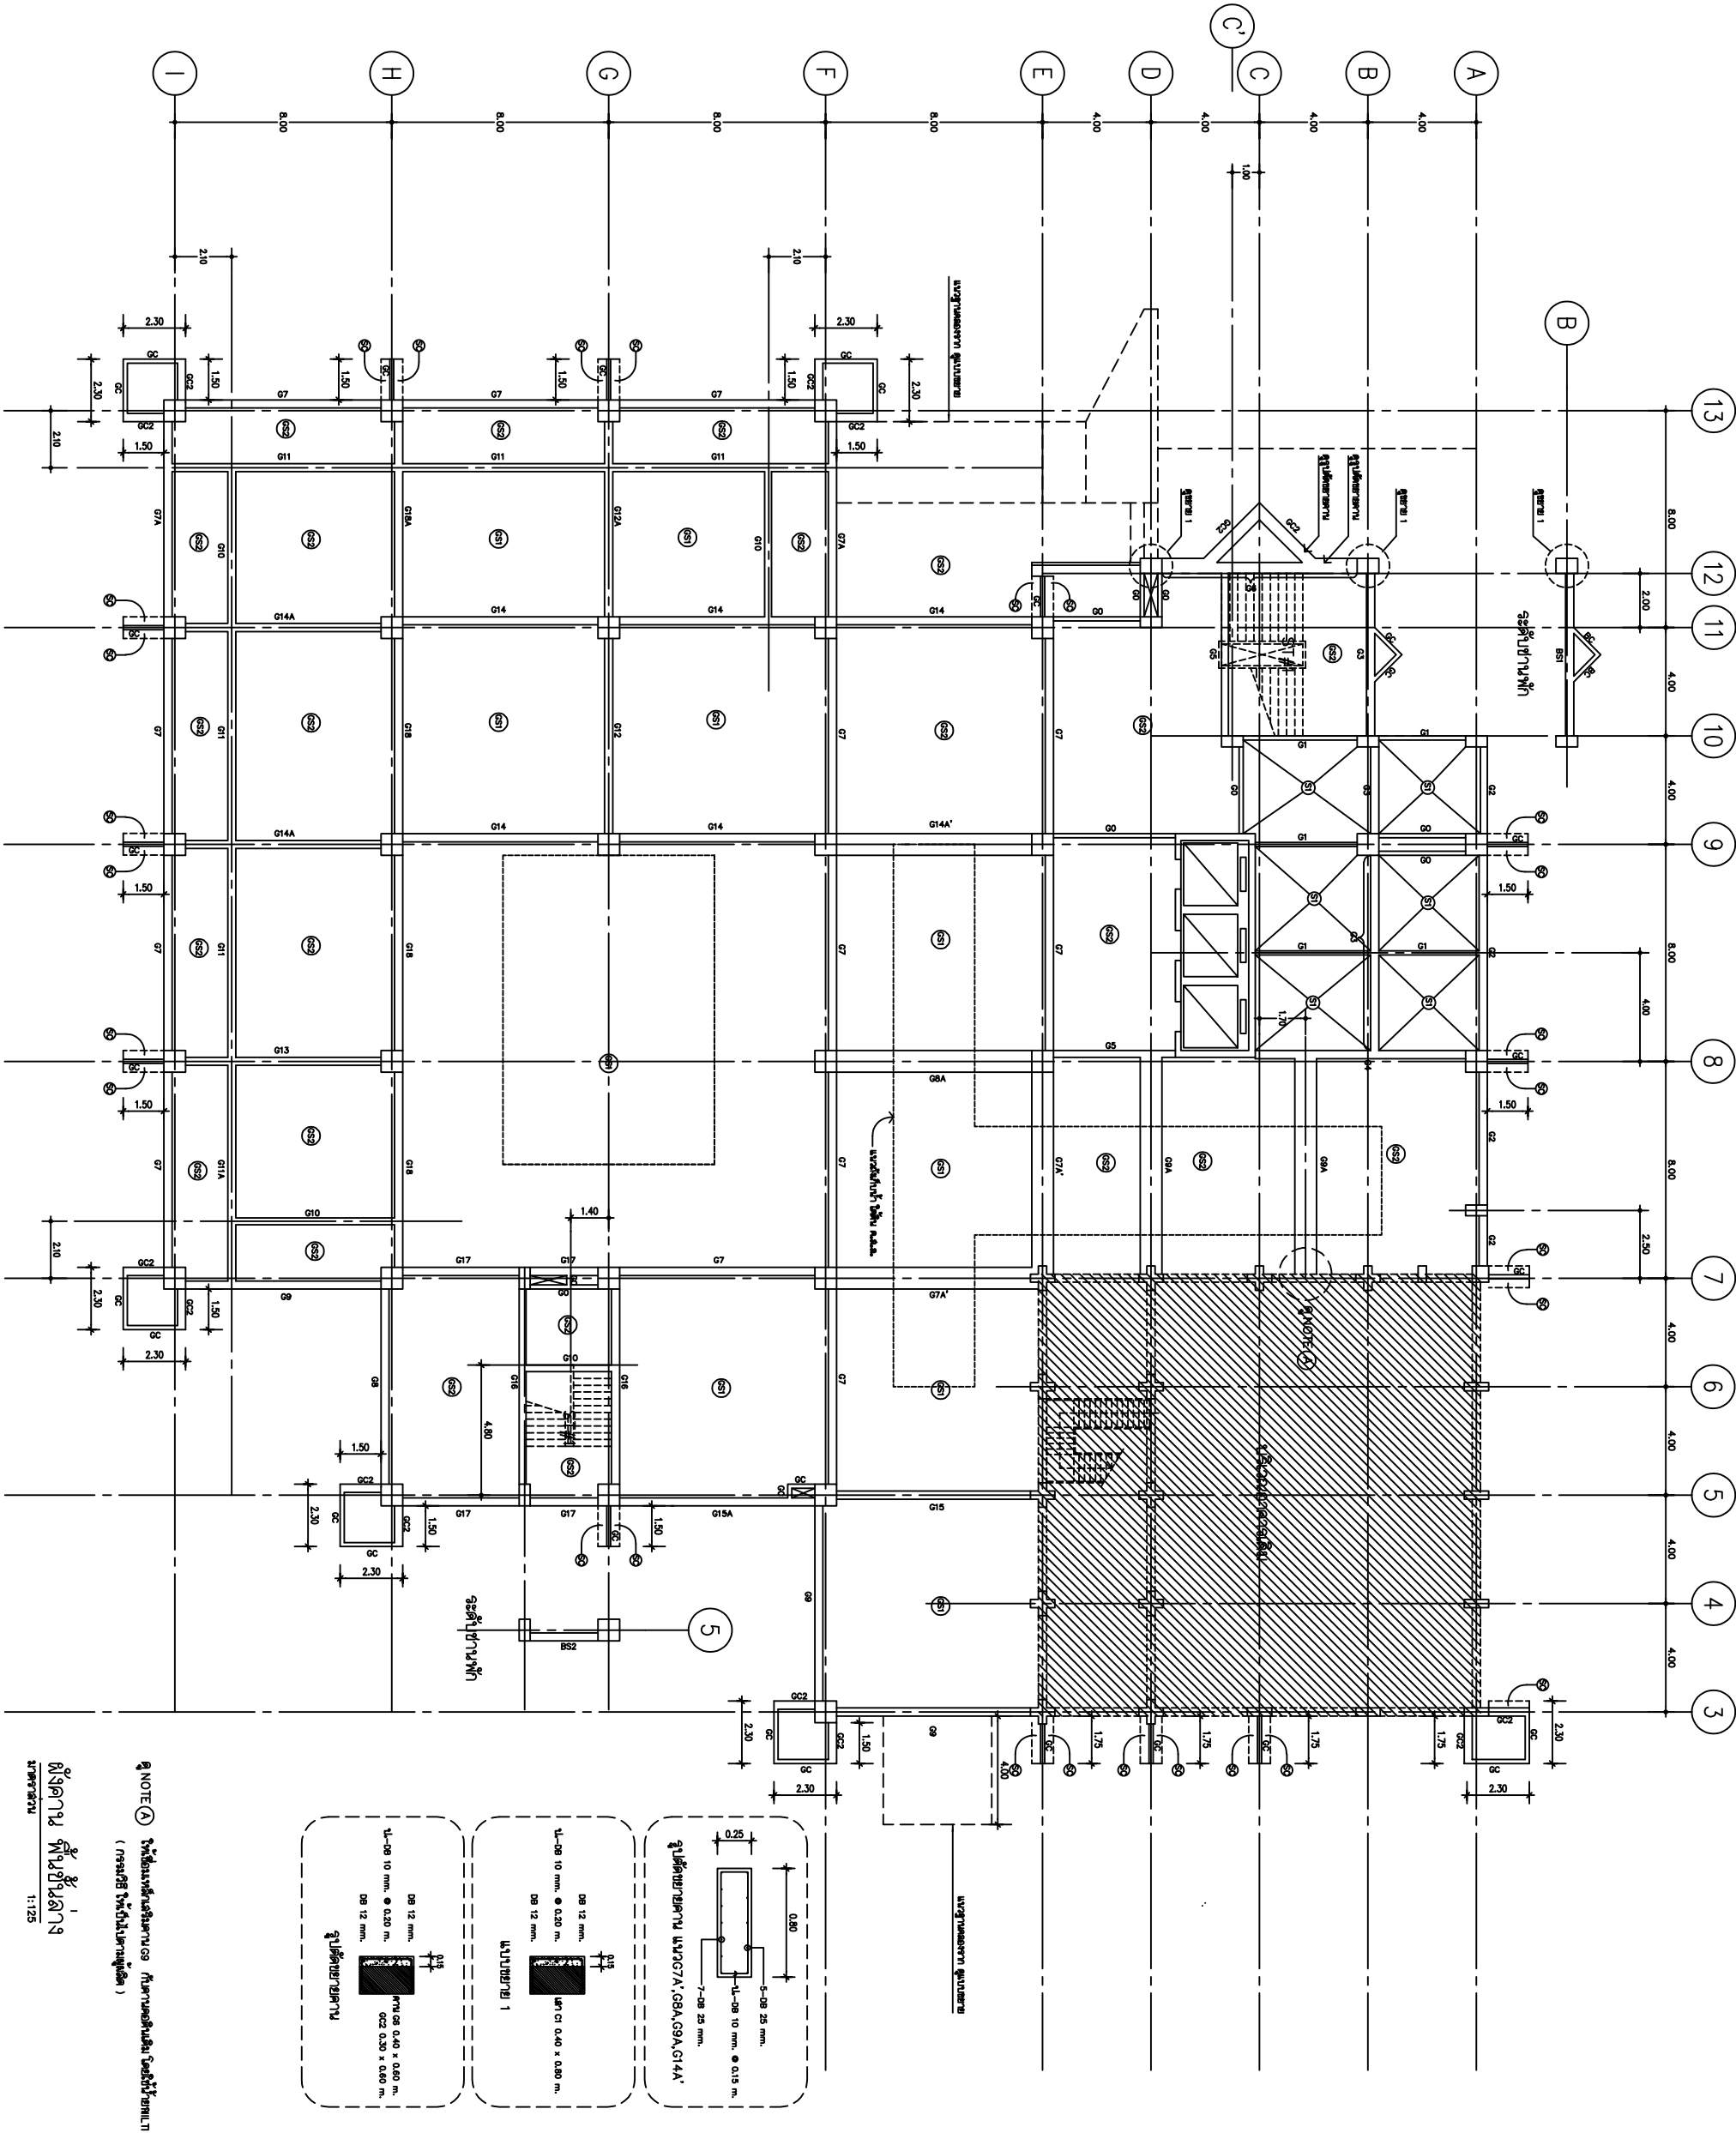


