

บริษัท เอ.ส.อี. คอนสตรัคชั่น (ประเทศไทย) จำกัด
J-SONS CONSTRUCTION (THAILAND) COMPANY LIMITED
183/38-37 ถนนแจ้งวัฒนา แขวงแจ้งวัฒนา กรุงเทพฯ 10550
Tel. (053) 214963 Fax. (053) 219842

ASBUILT DRAWING

```
```

OWNER

มหาวิทยาลัยราชภัฏวไลยอลงกรณ์

ARCHITECTS


STRUCTURAL ENGINEERS

บุญชัย ภารัณภพภาณุมาศ ๑๕. 16450

SANITARY ENGINEERS


ELECTRICAL ENGINEERS


กฤษฎณะ ฐิติ ๑๗ก. 20108

MECHANICAL ENGINEERS


DRAWN


SHEET TITLE

7th. & 8th. FLOOR PLAN (TENDON LAYOUT)

SCALE : AS SHOWN

DATE : 29 มีนาคม 2542


APPROVED :

DATE : _____

DRAWING NO.

S-18

33

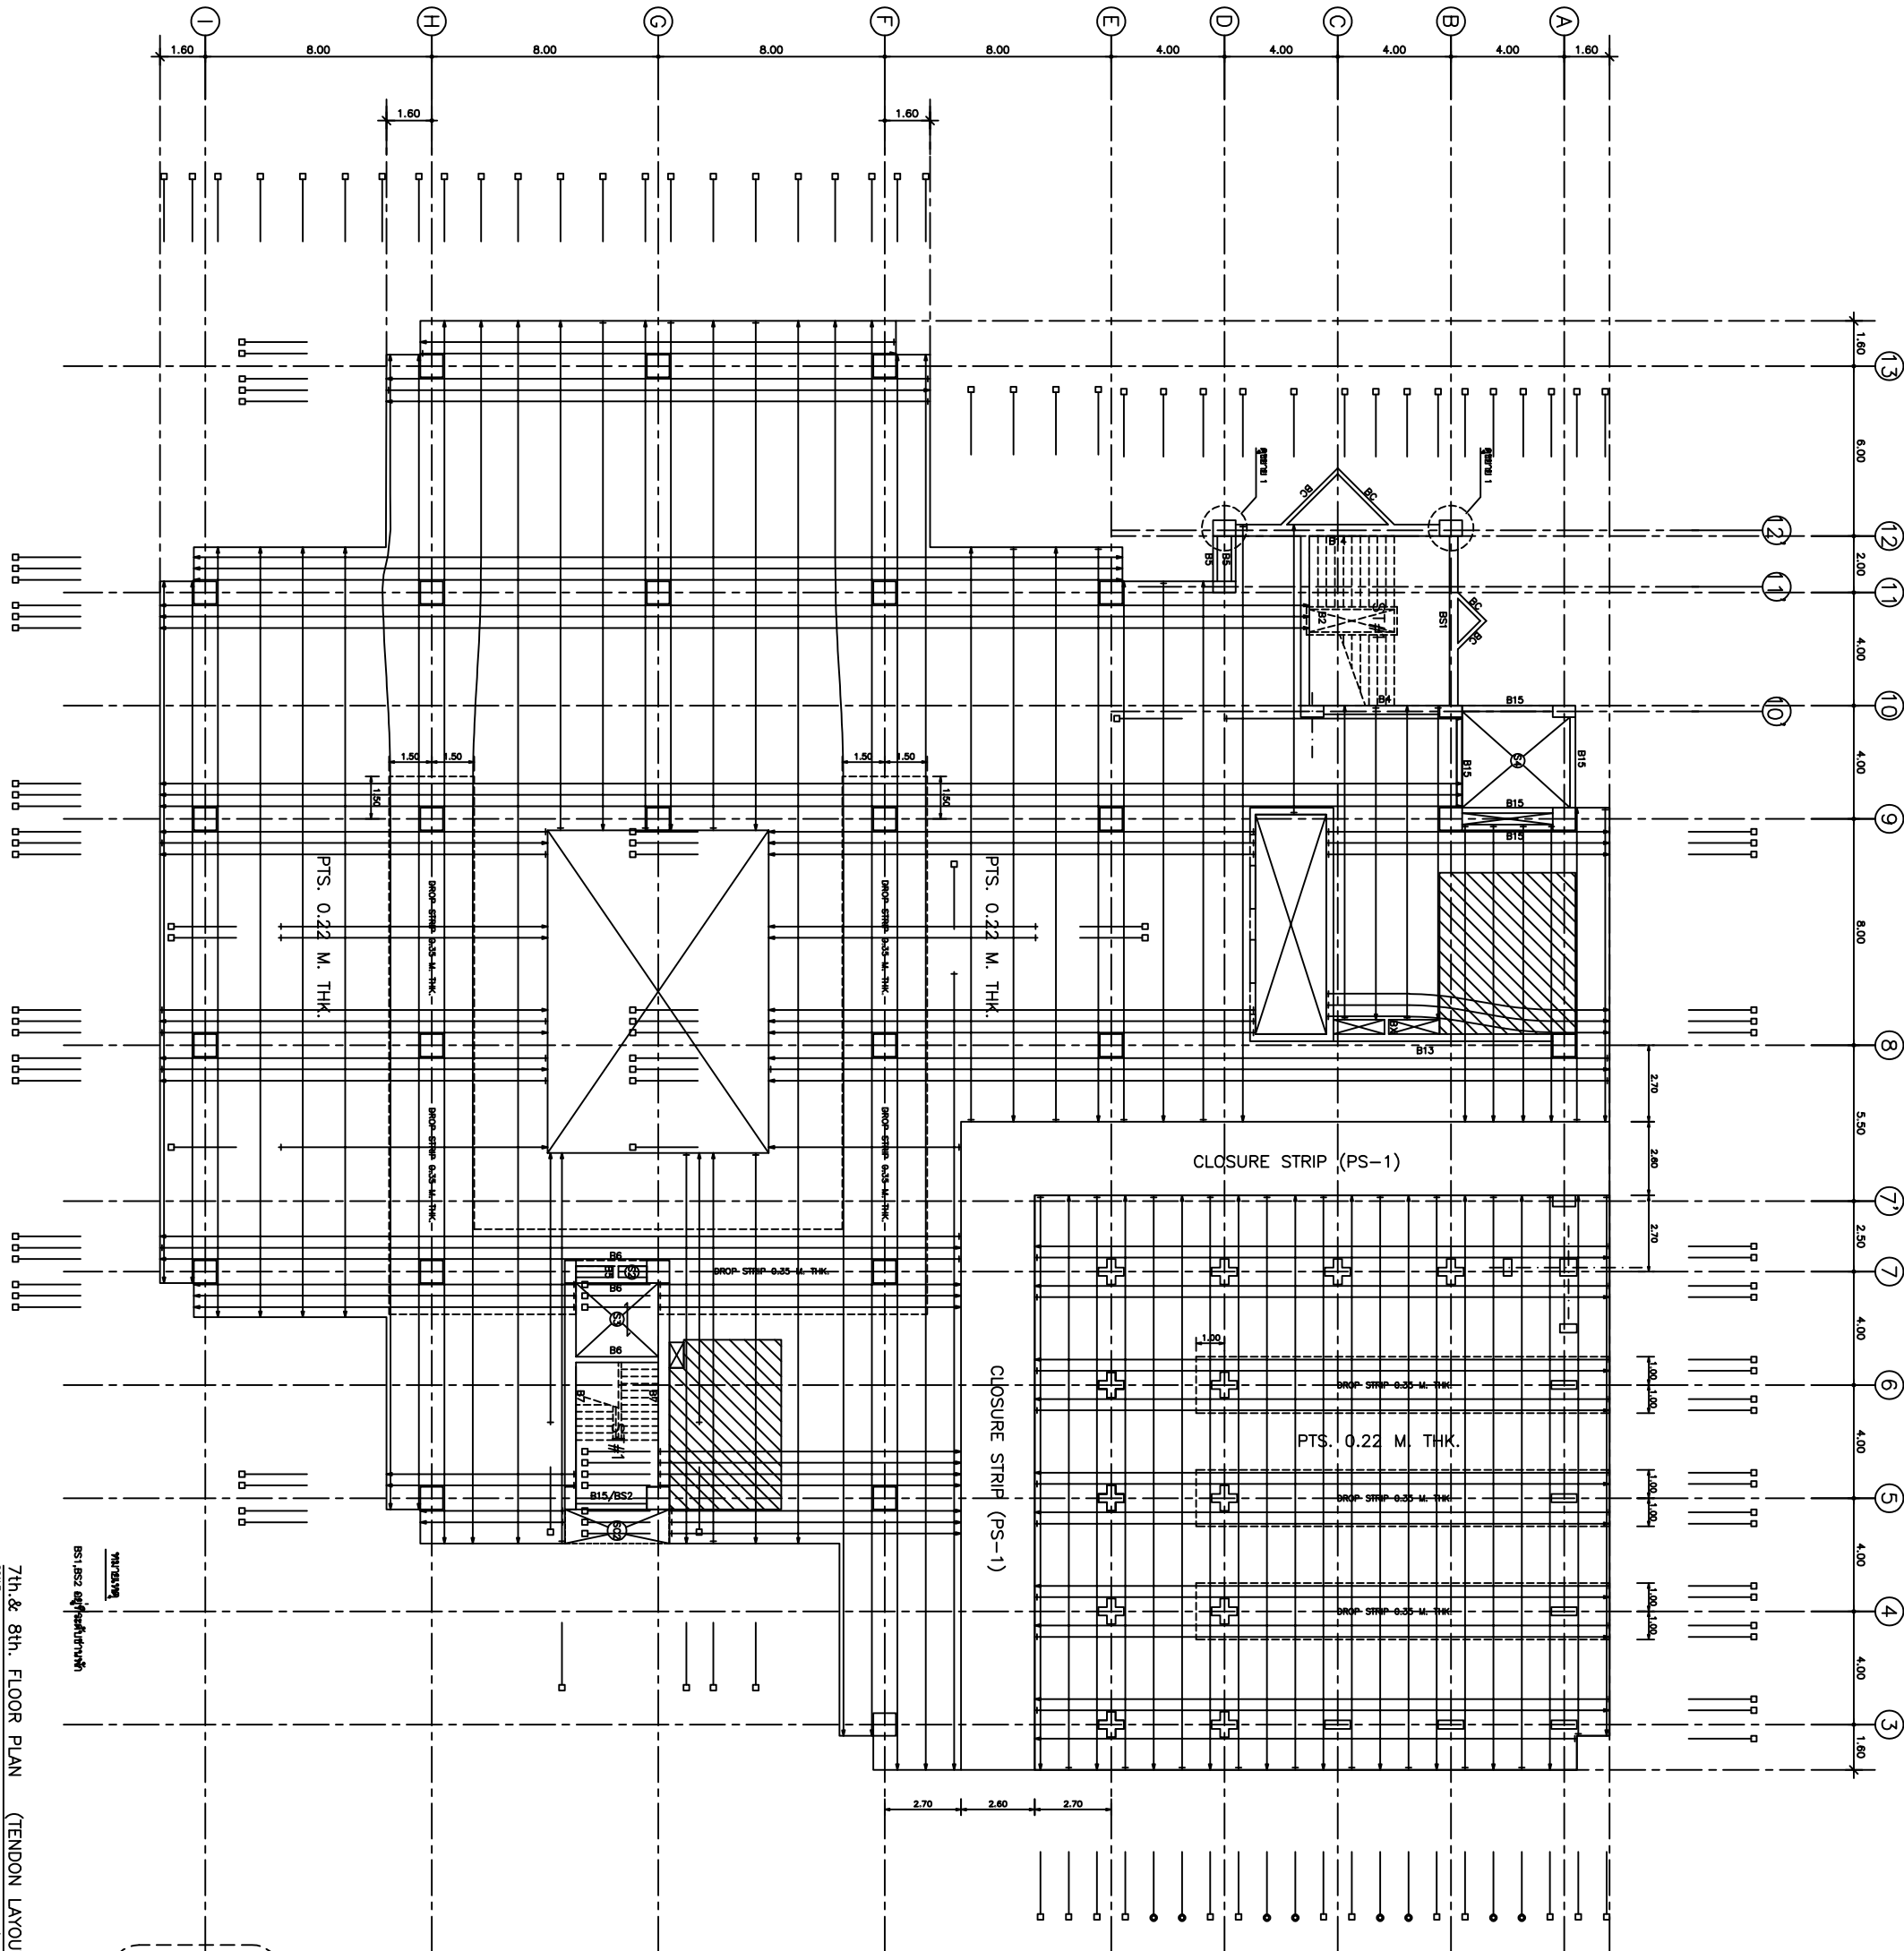

7th. & 8th. FLOOR PLAN (TENDON LAYOUT)

SCALE 1 : 125