

บริษัท เจ-สัน คอนสตรัคชั่น (ประเทศไทย) จำกัด
J-SONS CONSTRUCTION (THAILAND) COMPANY LIMITED
193/26-37 ถนนพหลโยธิน แขวงจตุจักร เขตจตุจักร กรุงเทพฯ 10130
Tel. (053) 214983 Fax. (053) 219842

ASBUILT DRAWING


OWNER

คณะวิศวกรรมศาสตร์ มหาวิทยาลัยเชียงใหม่

ARCHITECTS

เลื่อน อธิธาพานนท์ ส.อ. ๑2 ส

STRUCTURAL ENGINEERS

บุญชัย ทารักษ์ทาสี น.บ. 16450

SANITARY ENGINEERS

จตุพล ศิริยาจุลศิริ น.บ. 18024

ELECTRICAL ENGINEERS

เอก ภาณุพงษ์ น.บ. 828
ฤทธิเดช อธิษฐ์ น.บ. 20108

MECHANICAL ENGINEERS

ฉัตรชัย อธิธาพานนท์ น.บ. 8137

DRAWN

วิระพงษ์ อธิธาพานนท์

SHEET TITLE

ผังฐานราก , เสาเข็ม , คอลัม

SCALE : AS SHOWN

DATE : 25 มีนาคม 2542

APPROVED :


DATE :

DRAWING NO.

TOTAL SHEET

S-03

33

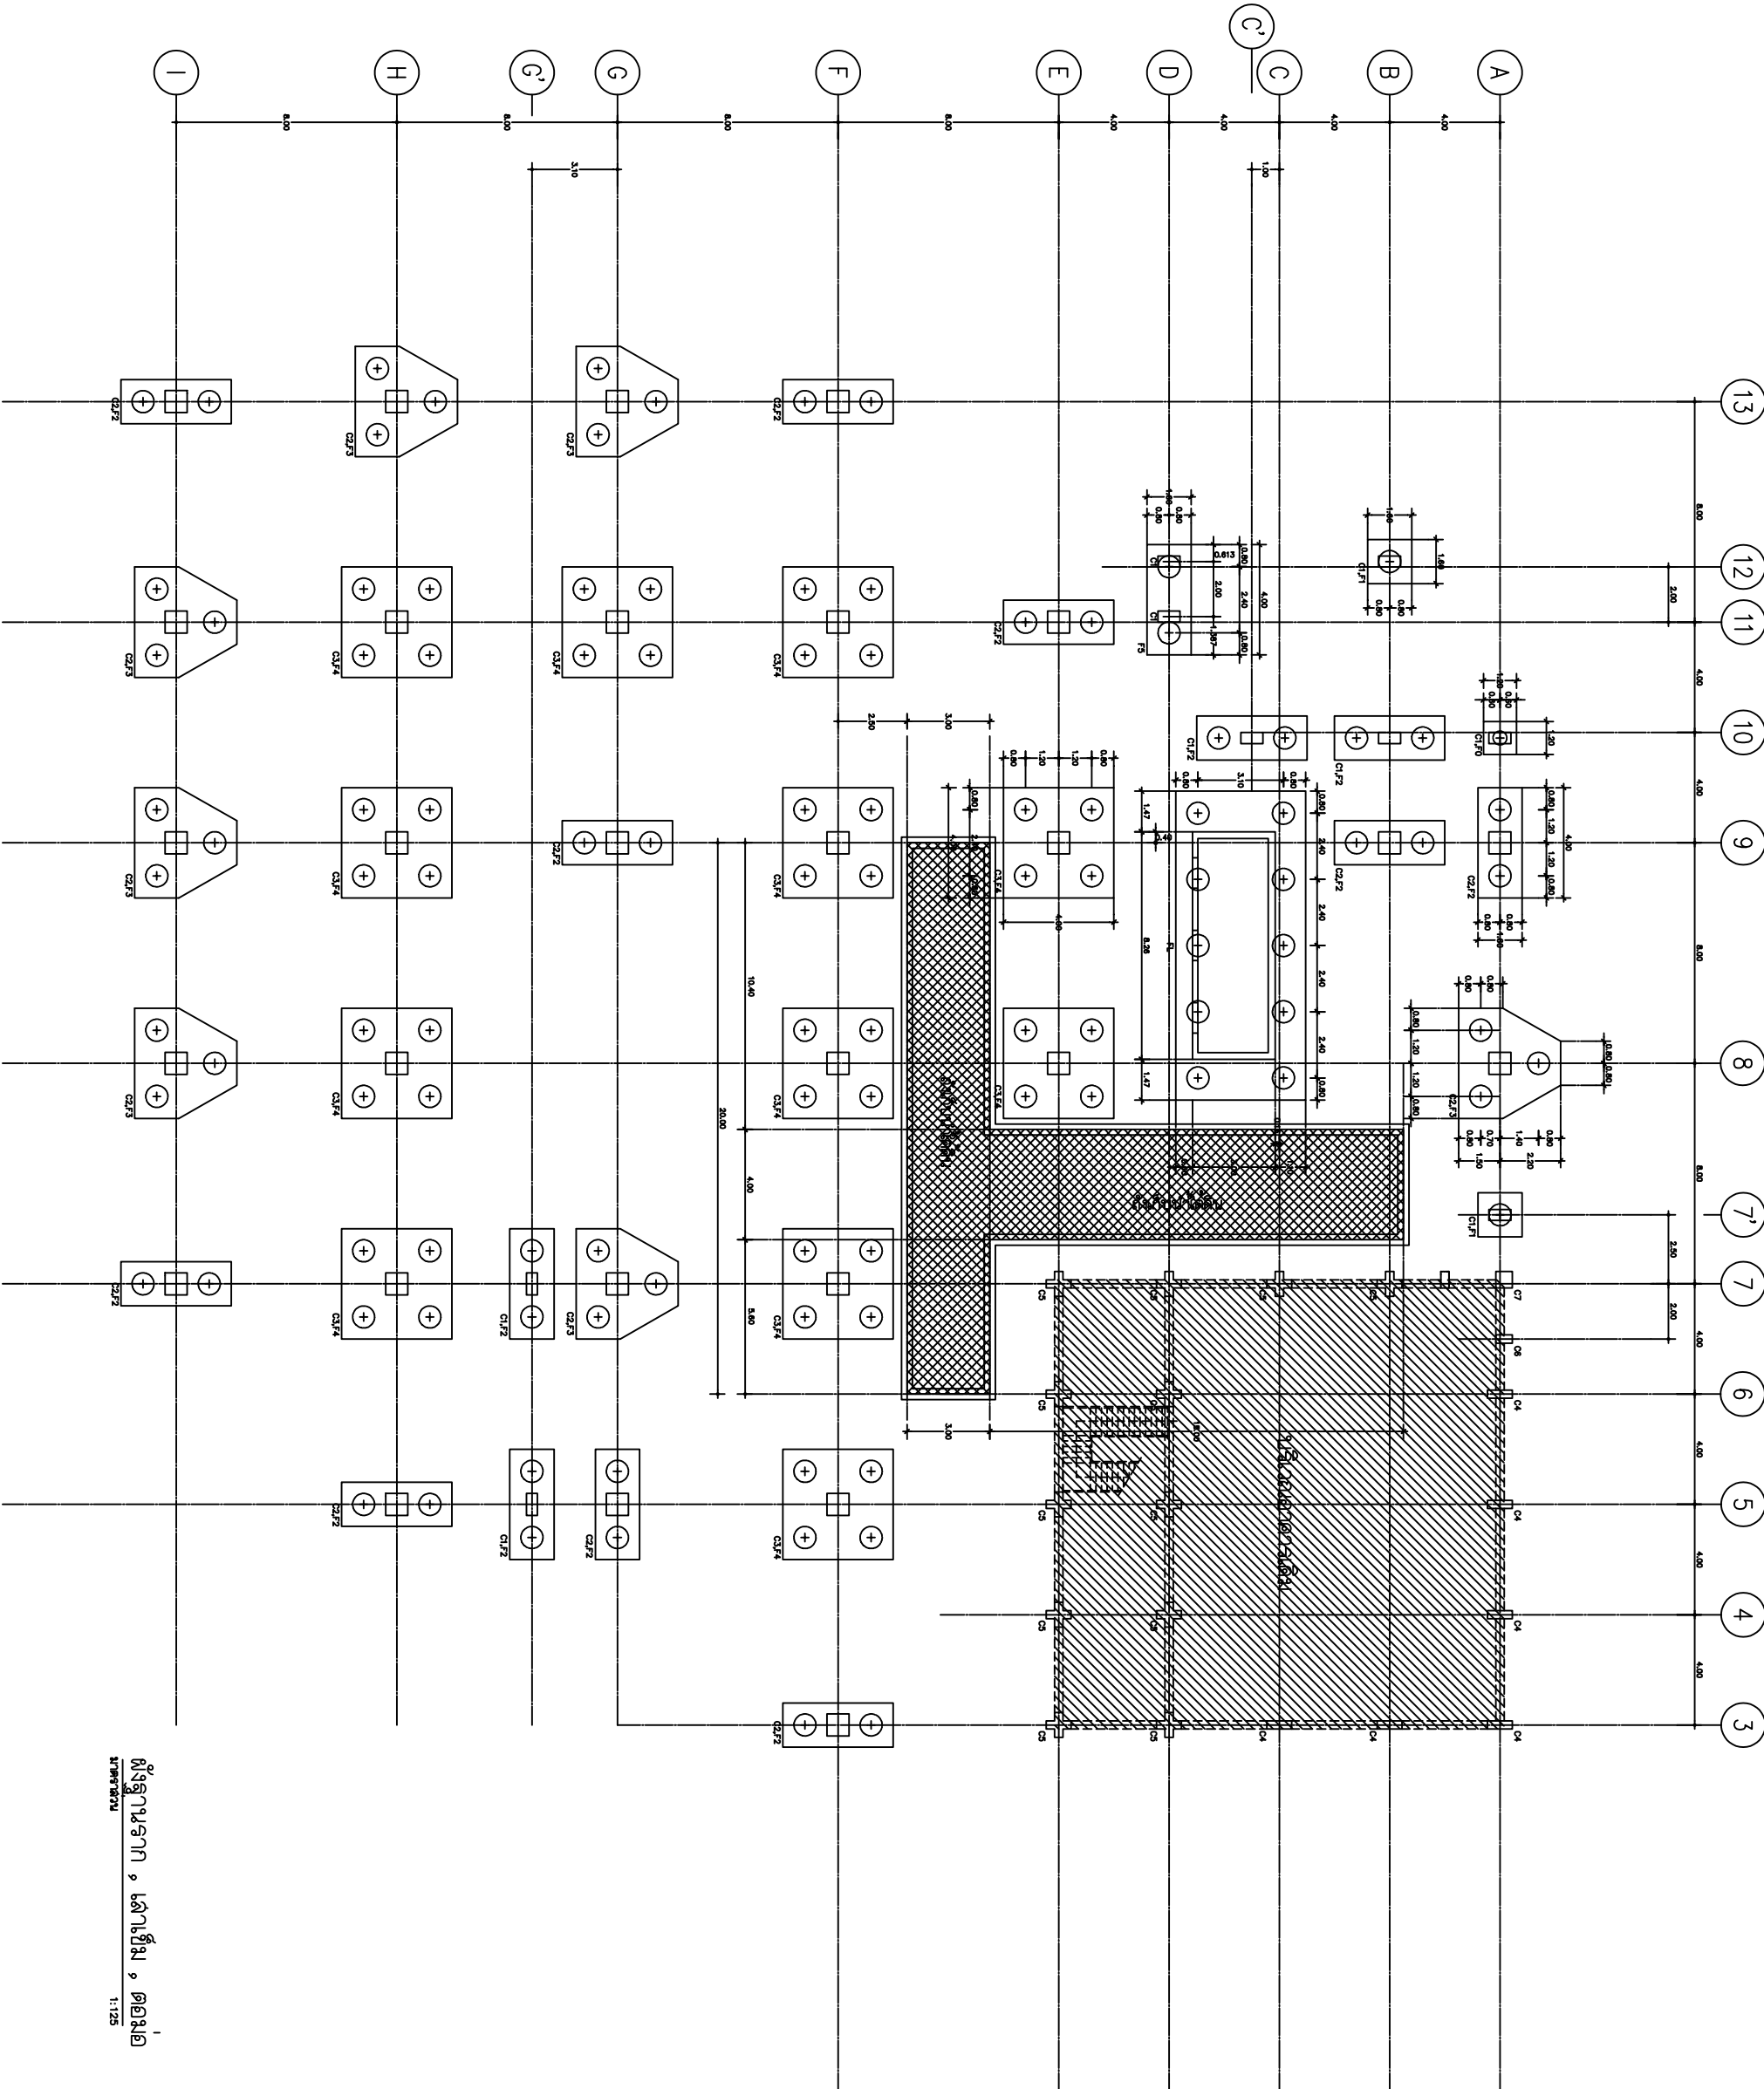

ผังฐานราก , เสาเข็ม , คอลัม
ขนาดจริง 1:125