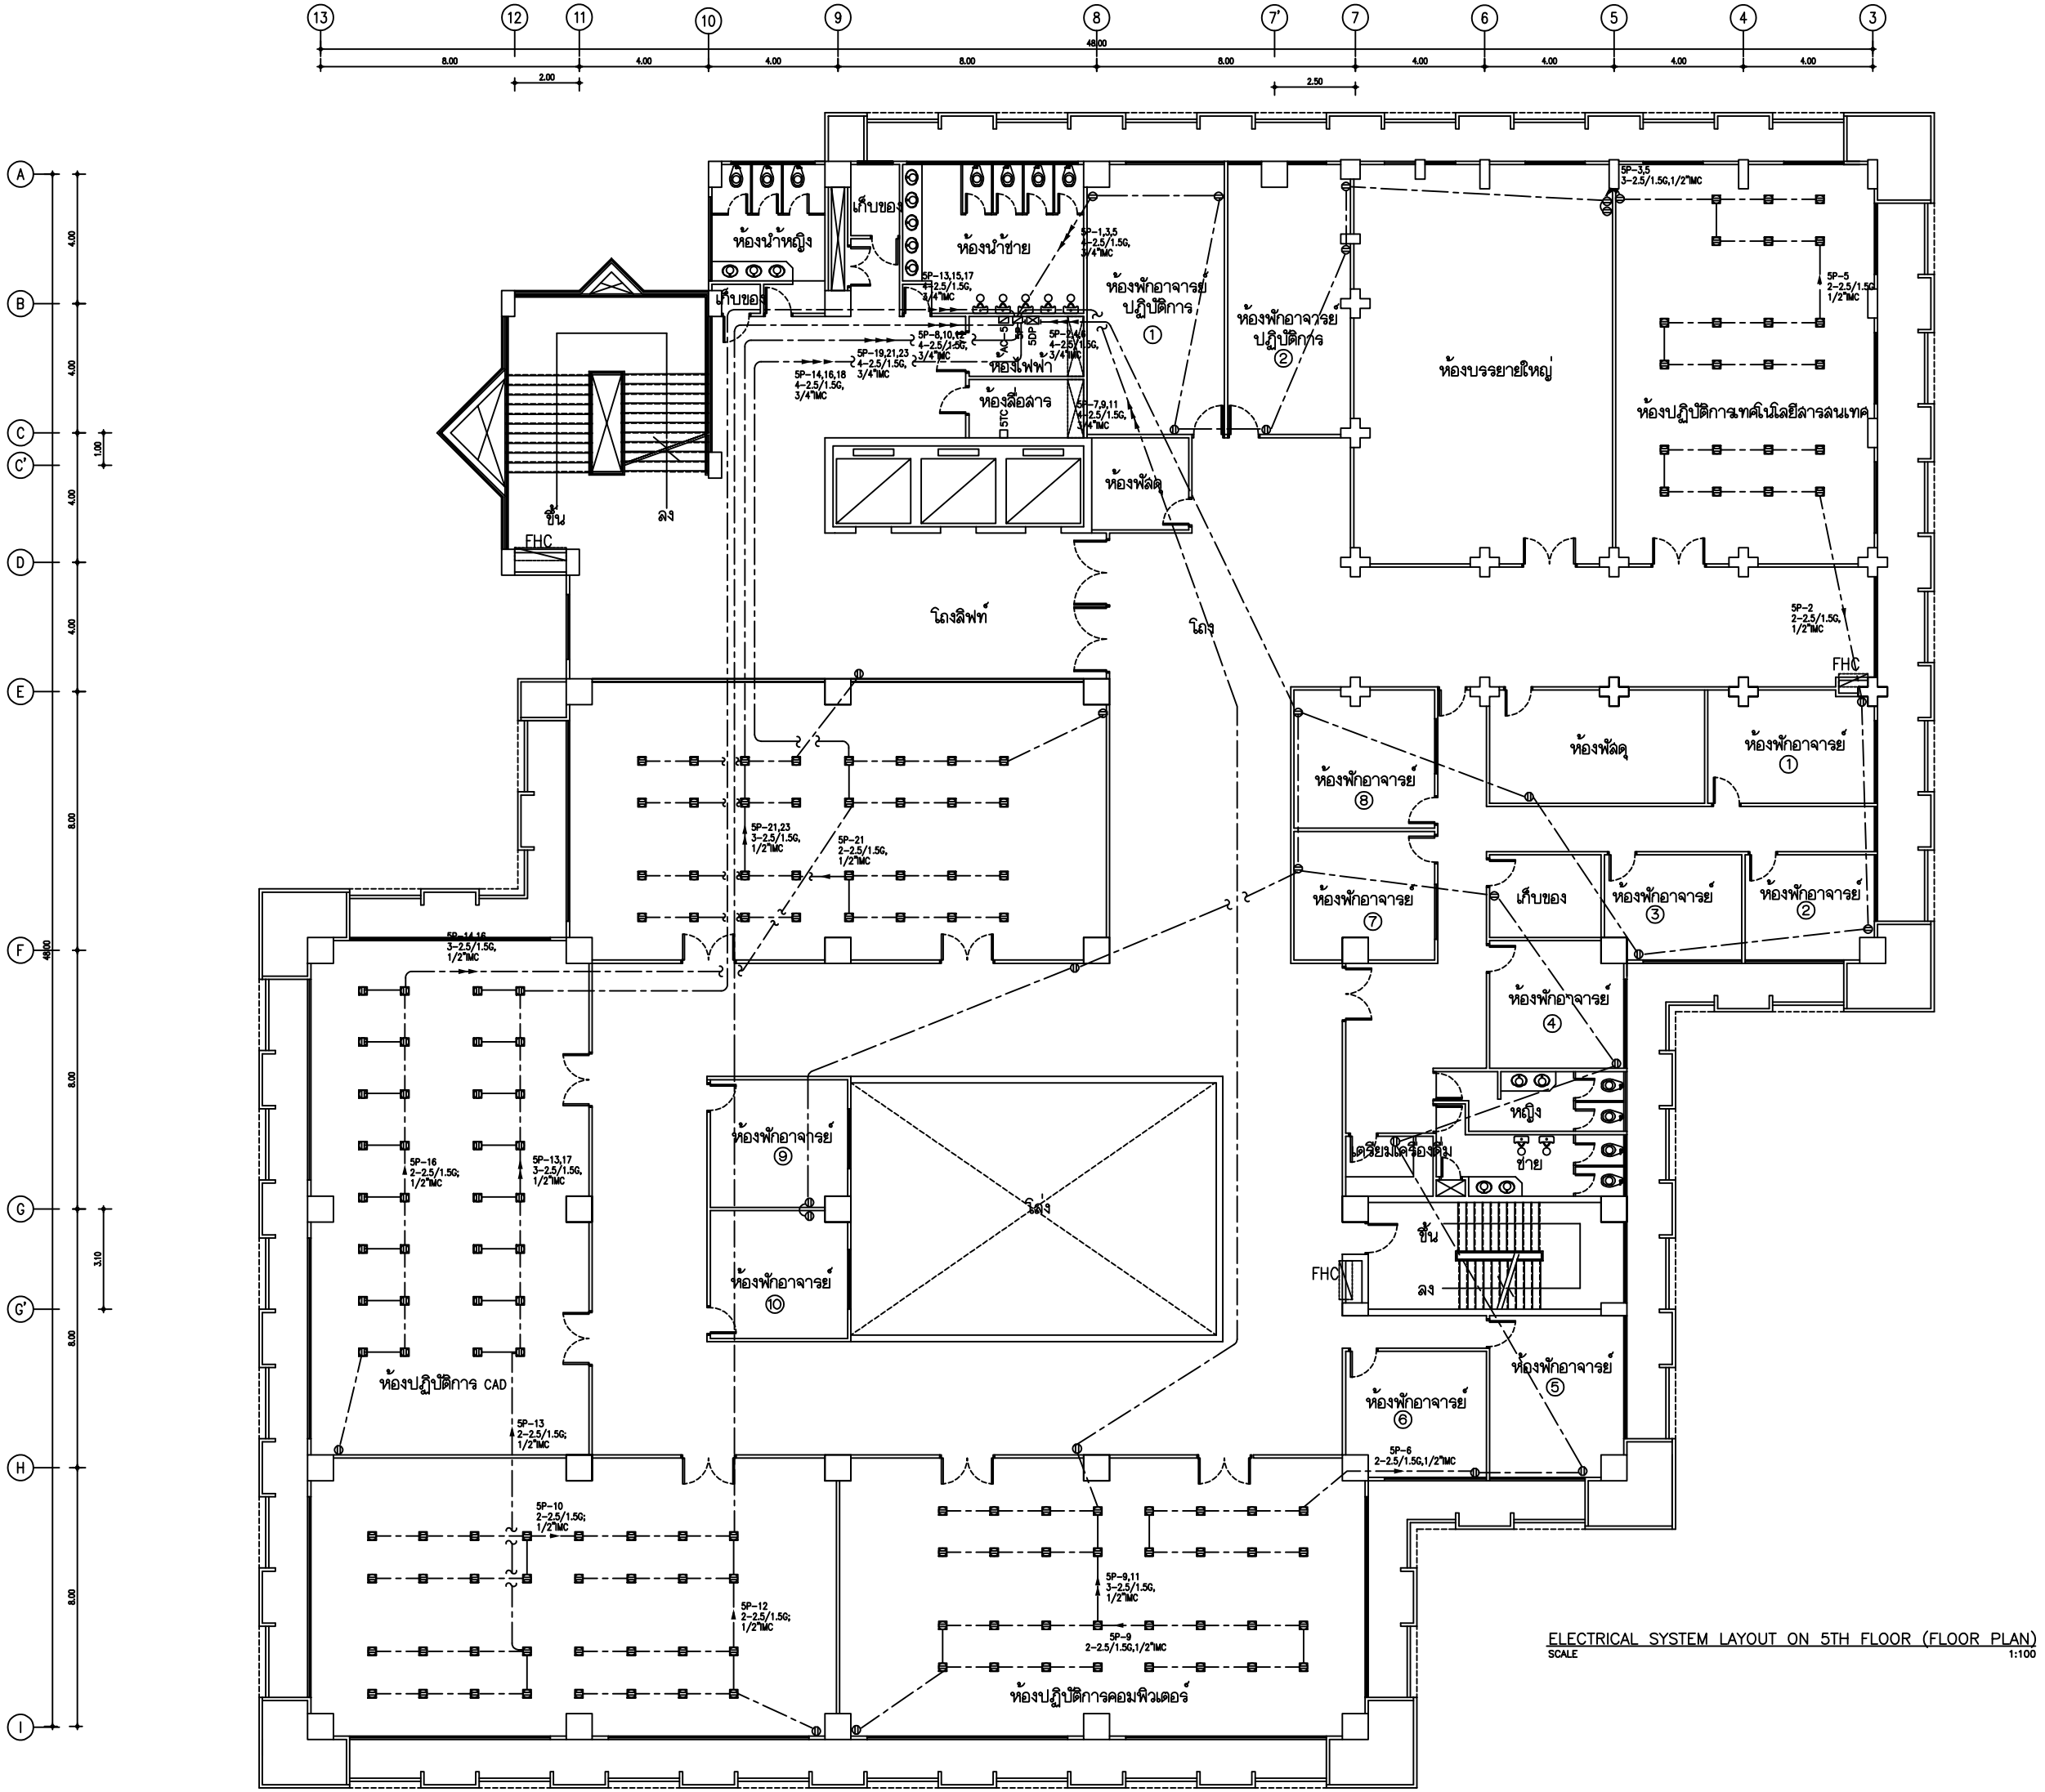

ELECTRICAL SYSTEM LAYOUT ON 5TH FLOOR (FLOOR PLAN)
SCALE 1:100

บริษัท เจ-ลัน คอนสตรัคชั่น (ประเทศไทย) จำกัด
J-SONS CONSTRUCTION (THAILAND) COMPANY LIMITED
193/38-37 ถนนช้างเผือก ต.ช้างเผือก อ.เมือง จ.เชียงใหม่
Tel. (053) 214963 Fax. (053) 219842

ASBUILT DRAWING

อาคารเรียนและปฏิบัติการ
คณะวิศวกรรมศาสตร์
มหาวิทยาลัยเชียงใหม่

OWNER
คณะวิศวกรรมศาสตร์ มหาวิทยาลัยเชียงใหม่

ARCHITECTS
เลี่ยม ธีรัทธานนท์ สถ. 62 ล

STRUCTURAL ENGINEERS
บุญชัย ทรัพย์ทวีลิน ภย. 16450

SANITARY ENGINEERS
จรัสพล ตริยางกูรครี ภย. 18024

ELECTRICAL ENGINEERS
เอนก ภัทโรพงศ์ ลฟก. 828
กฤษณะ ยินดี ภฟก. 20108

MECHANICAL ENGINEERS
ลมศักดิ์ อัตประชา ภก. 8137

DRAWN
วีระพงษ์ ยองปัน

SHEET TITLE
ELECTRICAL SYSTEM
LAYOUT ON 5TH FLOOR (FLOOR PLAN)

SCALE :	AS SHOWN
DATE :	2 พฤษภาคม 2542

APPROVED :

DATE :

DRAWING NO.	TOTAL SHEET
EE-25	46