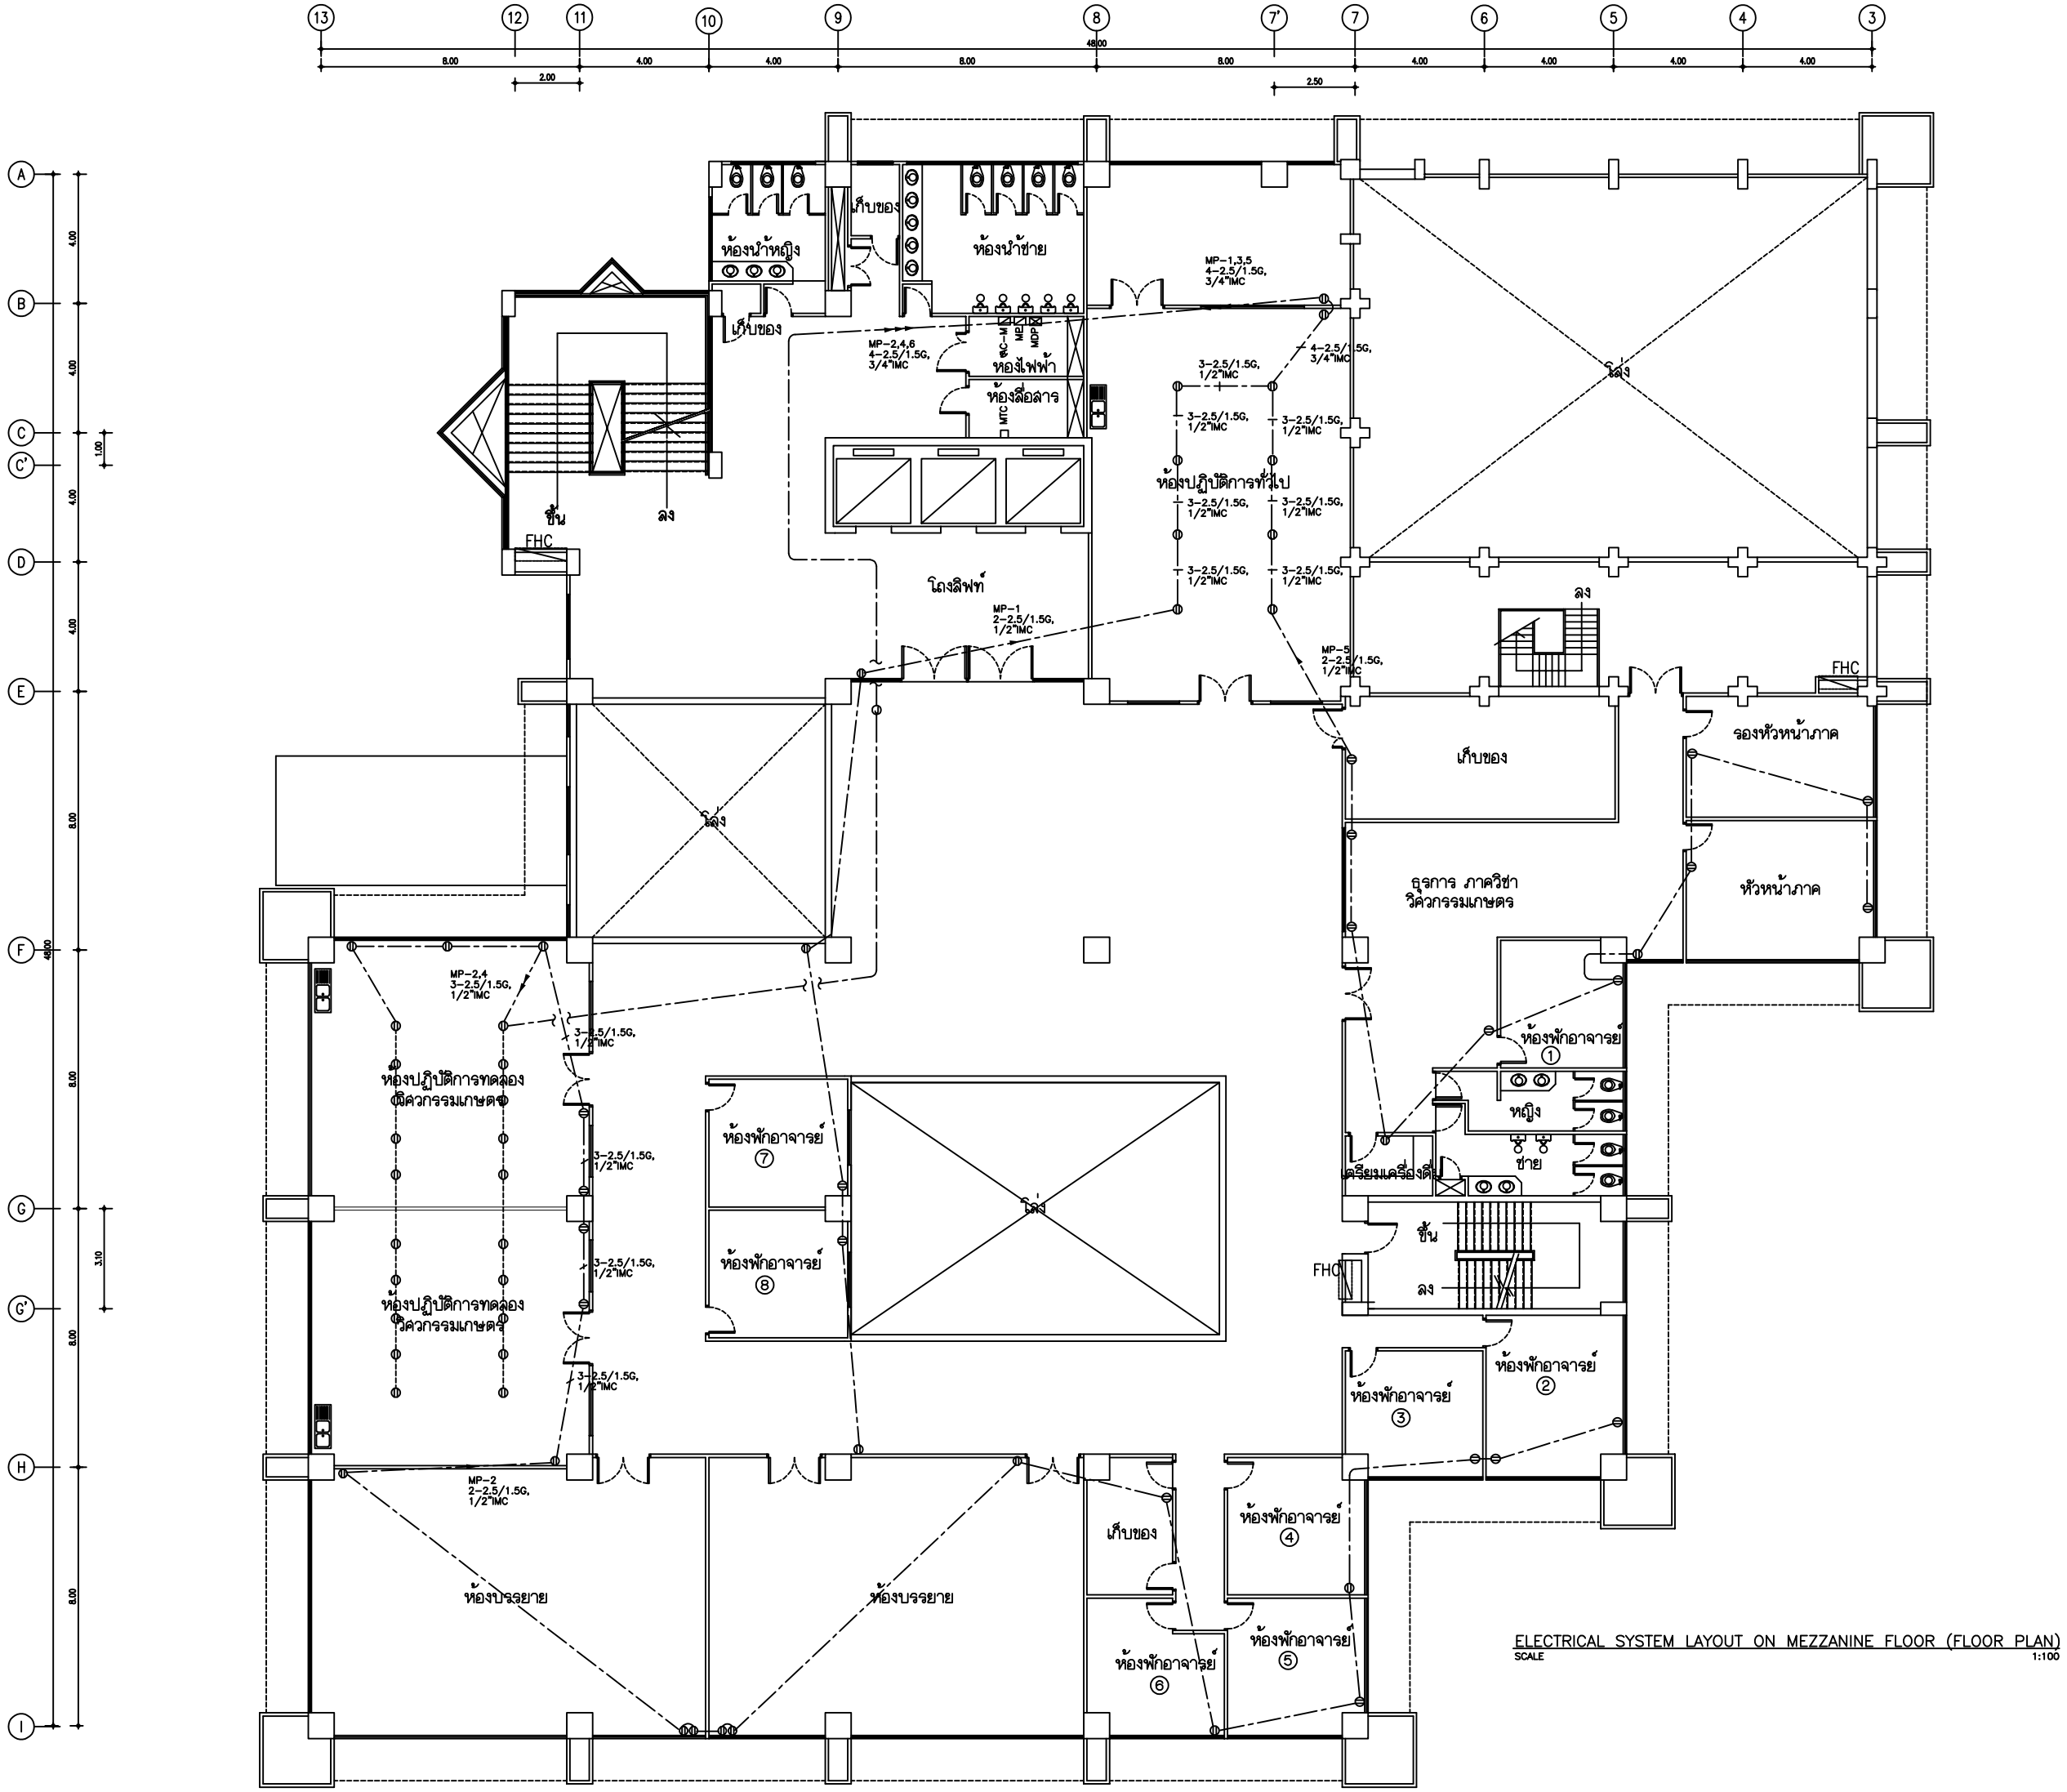

ELECTRICAL SYSTEM LAYOUT ON MEZZANINE FLOOR (FLOOR PLAN)
SCALE 1:100

บริษัท เจ-ลัน คอนสตรัคชั่น (ประเทศไทย) จำกัด
J-SONS CONSTRUCTION (THAILAND) COMPANY LIMITED
193/38-37 ถนนช้างเผือก ต.ช้างเผือก อ.เมือง จ.เชียงใหม่
Tel. (053) 214963 Fax. (053) 219842

ASBUILT DRAWING

อาคารเรียนและปฏิบัติการ คณะวิศวกรรมศาสตร์ มหาวิทยาลัยเชียงใหม่

OWNER

คณะวิศวกรรมศาสตร์ มหาวิทยาลัยเชียงใหม่

ARCHITECTS

เสี่ยม ธีรัทธานนท์ สถ. 62 ล

STRUCTURAL ENGINEERS

บุญชัย ทรัพย์ทวีลิน ภย. 16450

SANITARY ENGINEERS

จรัสพล ตรียางกูรศรี ภย. 18024

ELECTRICAL ENGINEERS

เอนก ภัทโรพงศ์ สฟก. 828
กฤษณะ ยินดี ภฟก. 20108

MECHANICAL ENGINEERS

ลมศักดิ์ อัตประชา ภก. 8137

DRAWN

วีระพงษ์ ยองปัน

SHEET TITLE

ELECTRICAL SYSTEM LAYOUT
ON MEZZANINE FLOOR (FLOOR PLAN)

SCALE :	AS SHOWN
DATE :	2 พฤษภาคม 2542

APPROVED :

DATE :

DRAWING NO.	TOTAL SHEET
EE-10	46