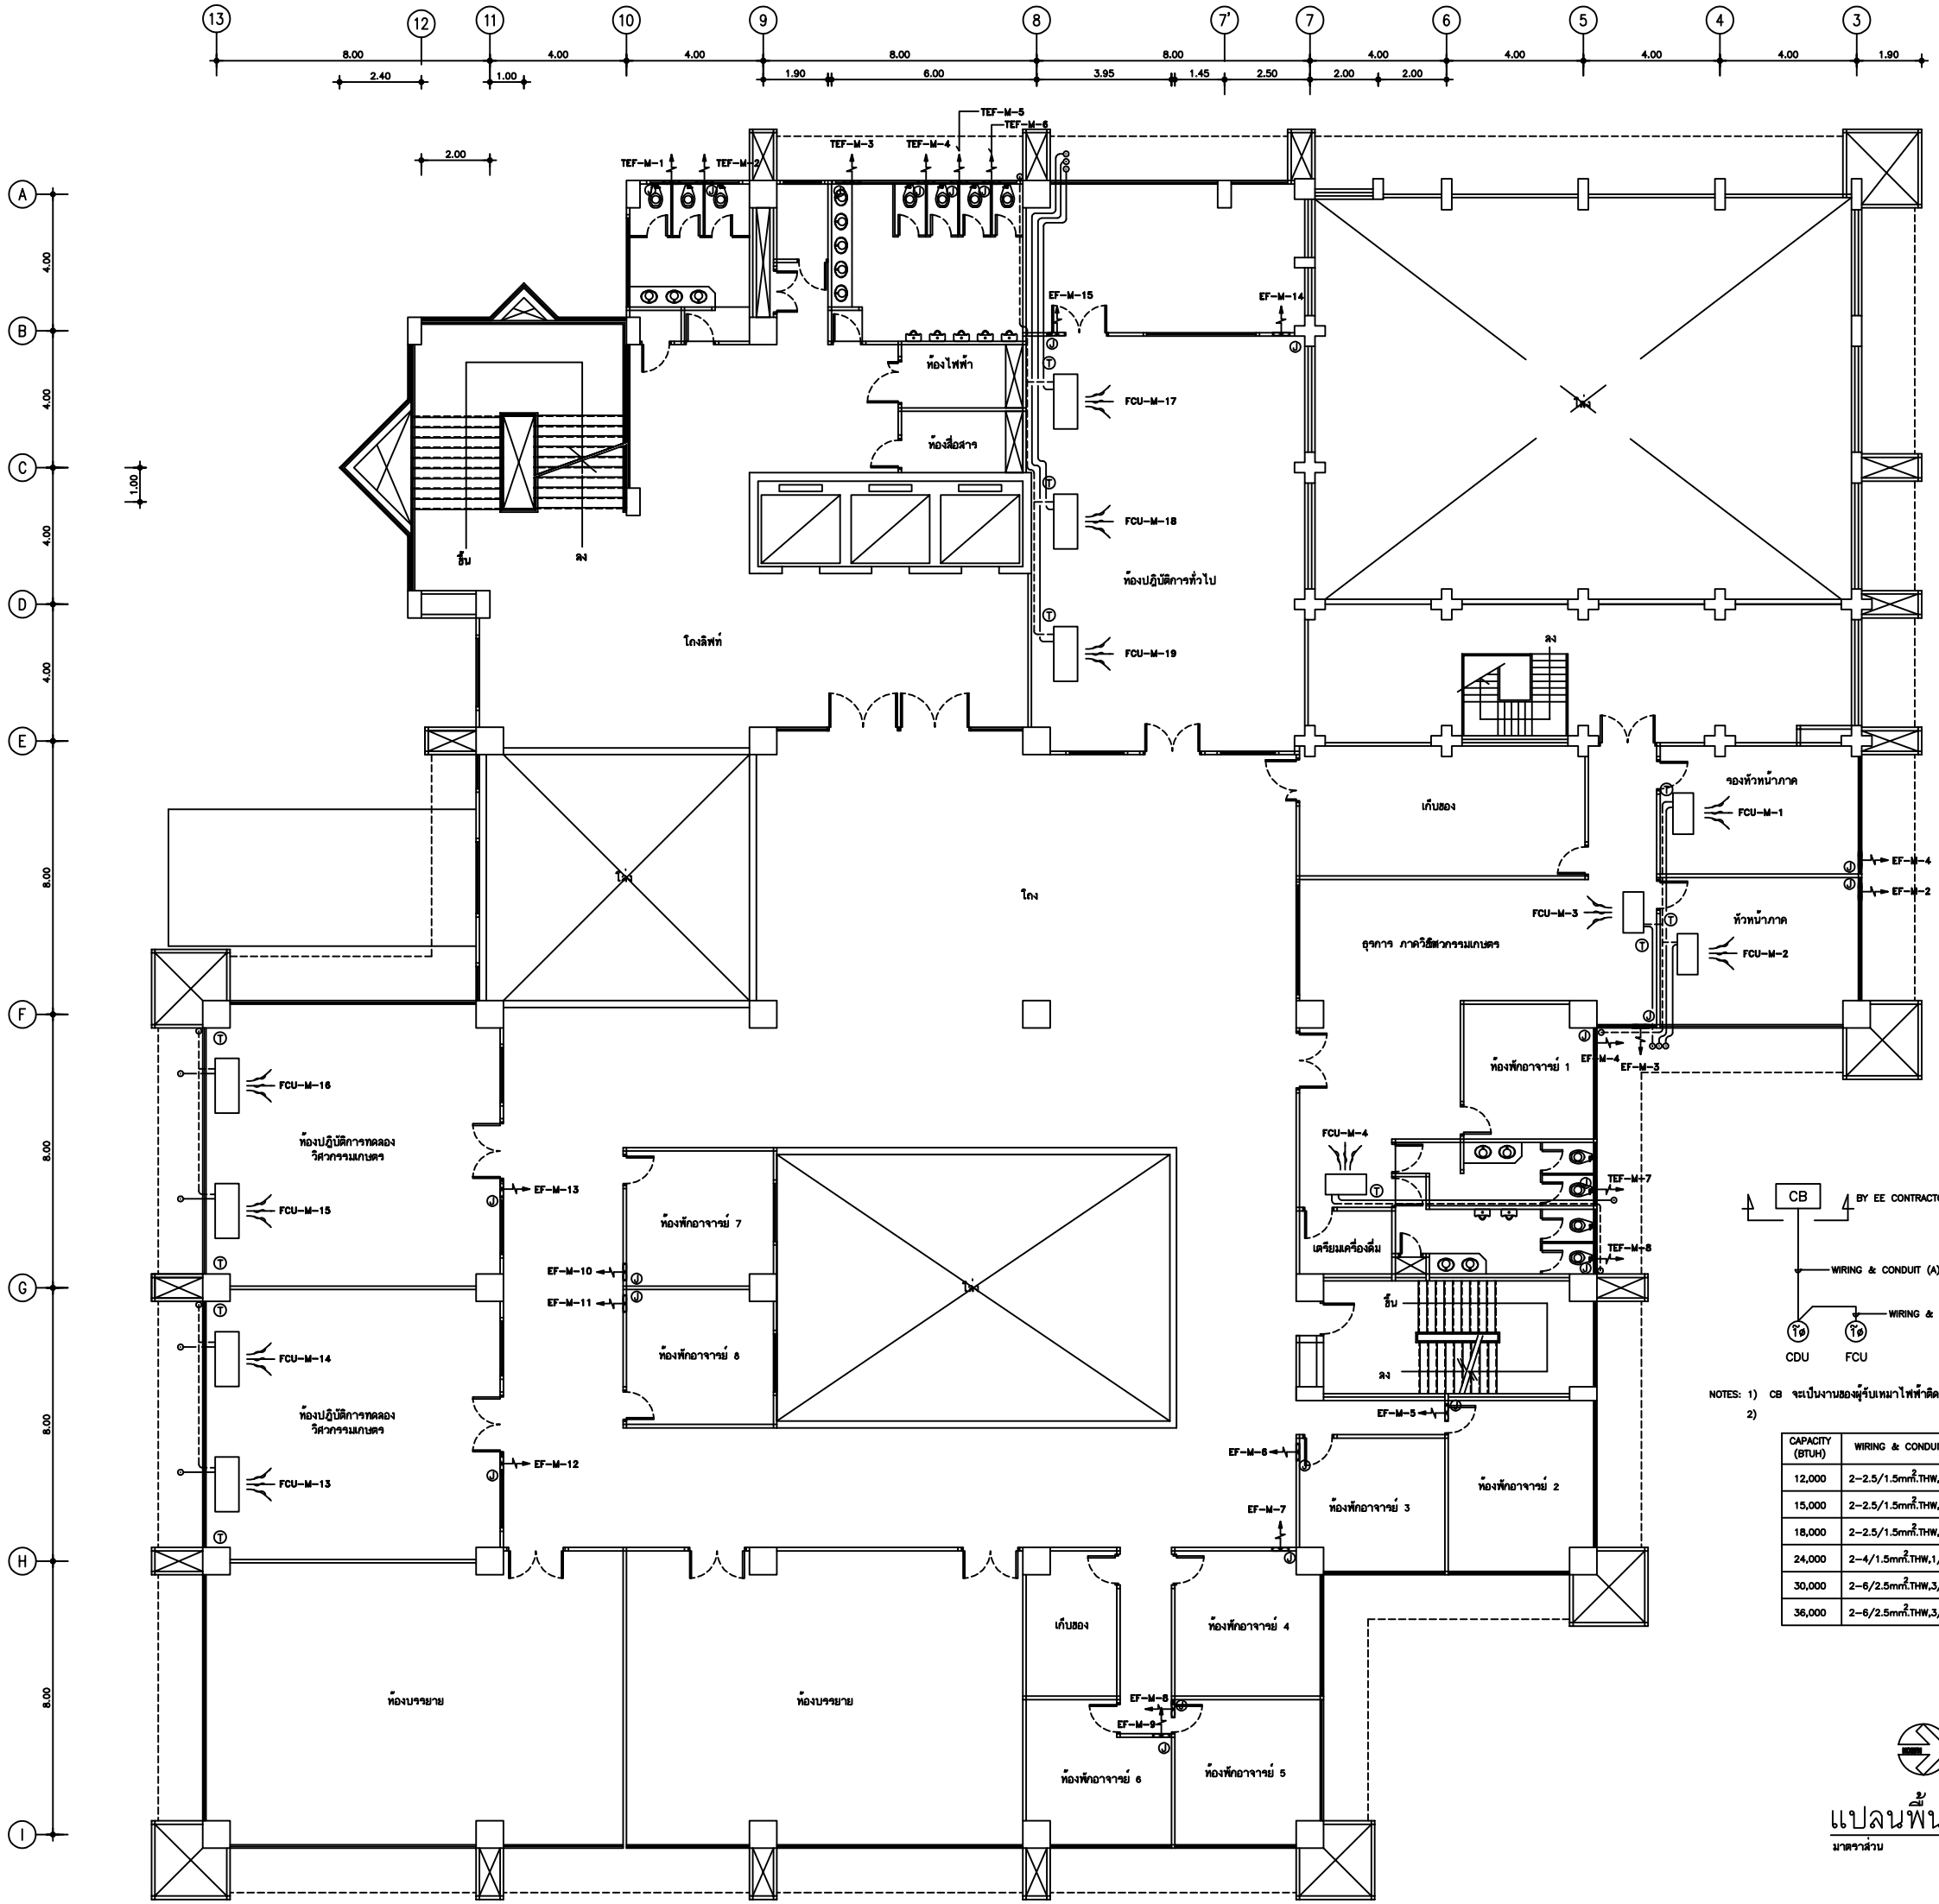


CB BY EE CONTRACTOR
WIRING & CONDUIT (A)
WIRING & CONDUIT (B)
CDU FCU

NOTES: 1) CB จะเป็นงานของผู้รับเหมาไฟฟ้าติดตั้งในบริเวณห้องที่ต้องมีเครื่องปรับอากาศ
2)

CAPACITY (BTUH)	WIRING & CONDUIT (A)	WIRING & CONDUIT (B)
12,000	2-2.5/1.5mm².THW,1/2"C	2-2.5/1.5mm².THW,1/2"C
15,000	2-2.5/1.5mm².THW,1/2"C	2-2.5/1.5mm².THW,1/2"C
18,000	2-2.5/1.5mm².THW,1/2"C	2-2.5/1.5mm².THW,1/2"C
24,000	2-4/1.5mm².THW,1/2"C	2-2.5/1.5mm².THW,1/2"C
30,000	2-6/2.5mm².THW,3/4"C	2-2.5/1.5mm².THW,1/2"C
36,000	2-6/2.5mm².THW,3/4"C	2-2.5/1.5mm².THW,1/2"C

แปลนพื้นชั้นลอย

มาตราส่วน 1 : 100

บริษัท เจ-ซัน คอนสตรัคชั่น (ประเทศไทย) จำกัด
J-SONS CONSTRUCTION (THAILAND) COMPANY LIMITED
193/38-37 ถนนช้างเผือก ต.ช้างเผือก อ.เมือง จ.เชียง
Tel. (053) 214963 Fax. (053) 219842

ASBUILT DRAWING

อาคารเรียนและปฏิบัติการ
คณะวิศวกรรมศาสตร์
มหาวิทยาลัยเชียงใหม่

OWNER
คณะวิศวกรรมศาสตร์ มหาวิทยาลัยเชียงใหม่

ARCHITECTS
เสี่ยม ธีรัทธานนท์ สถ. 62 ล

STRUCTURAL ENGINEERS
บุญชัย ทรัพย์ทวีสิน ภย. 16450

SANITARY ENGINEERS
จรัสพล ตริยางกูรศรี ภย. 18024

ELECTRICAL ENGINEERS
เอนก ภัทโรพงศ์ สฟก. 828
กฤษณะ ยินดี ภฟก. 20108

MECHANICAL ENGINEERS
ลมลักดิ์ อัตประชา ภก. 8137

DRAWN
วีระพงษ์ ยองปัน

SHEET TITLE
แปลนพื้นชั้นลอย

SCALE : AS SHOWN
DATE : 27 เมษายน 2542

APPROVED :
DATE :

DRAWING NO.	TOTAL SHEET
AC-09	18