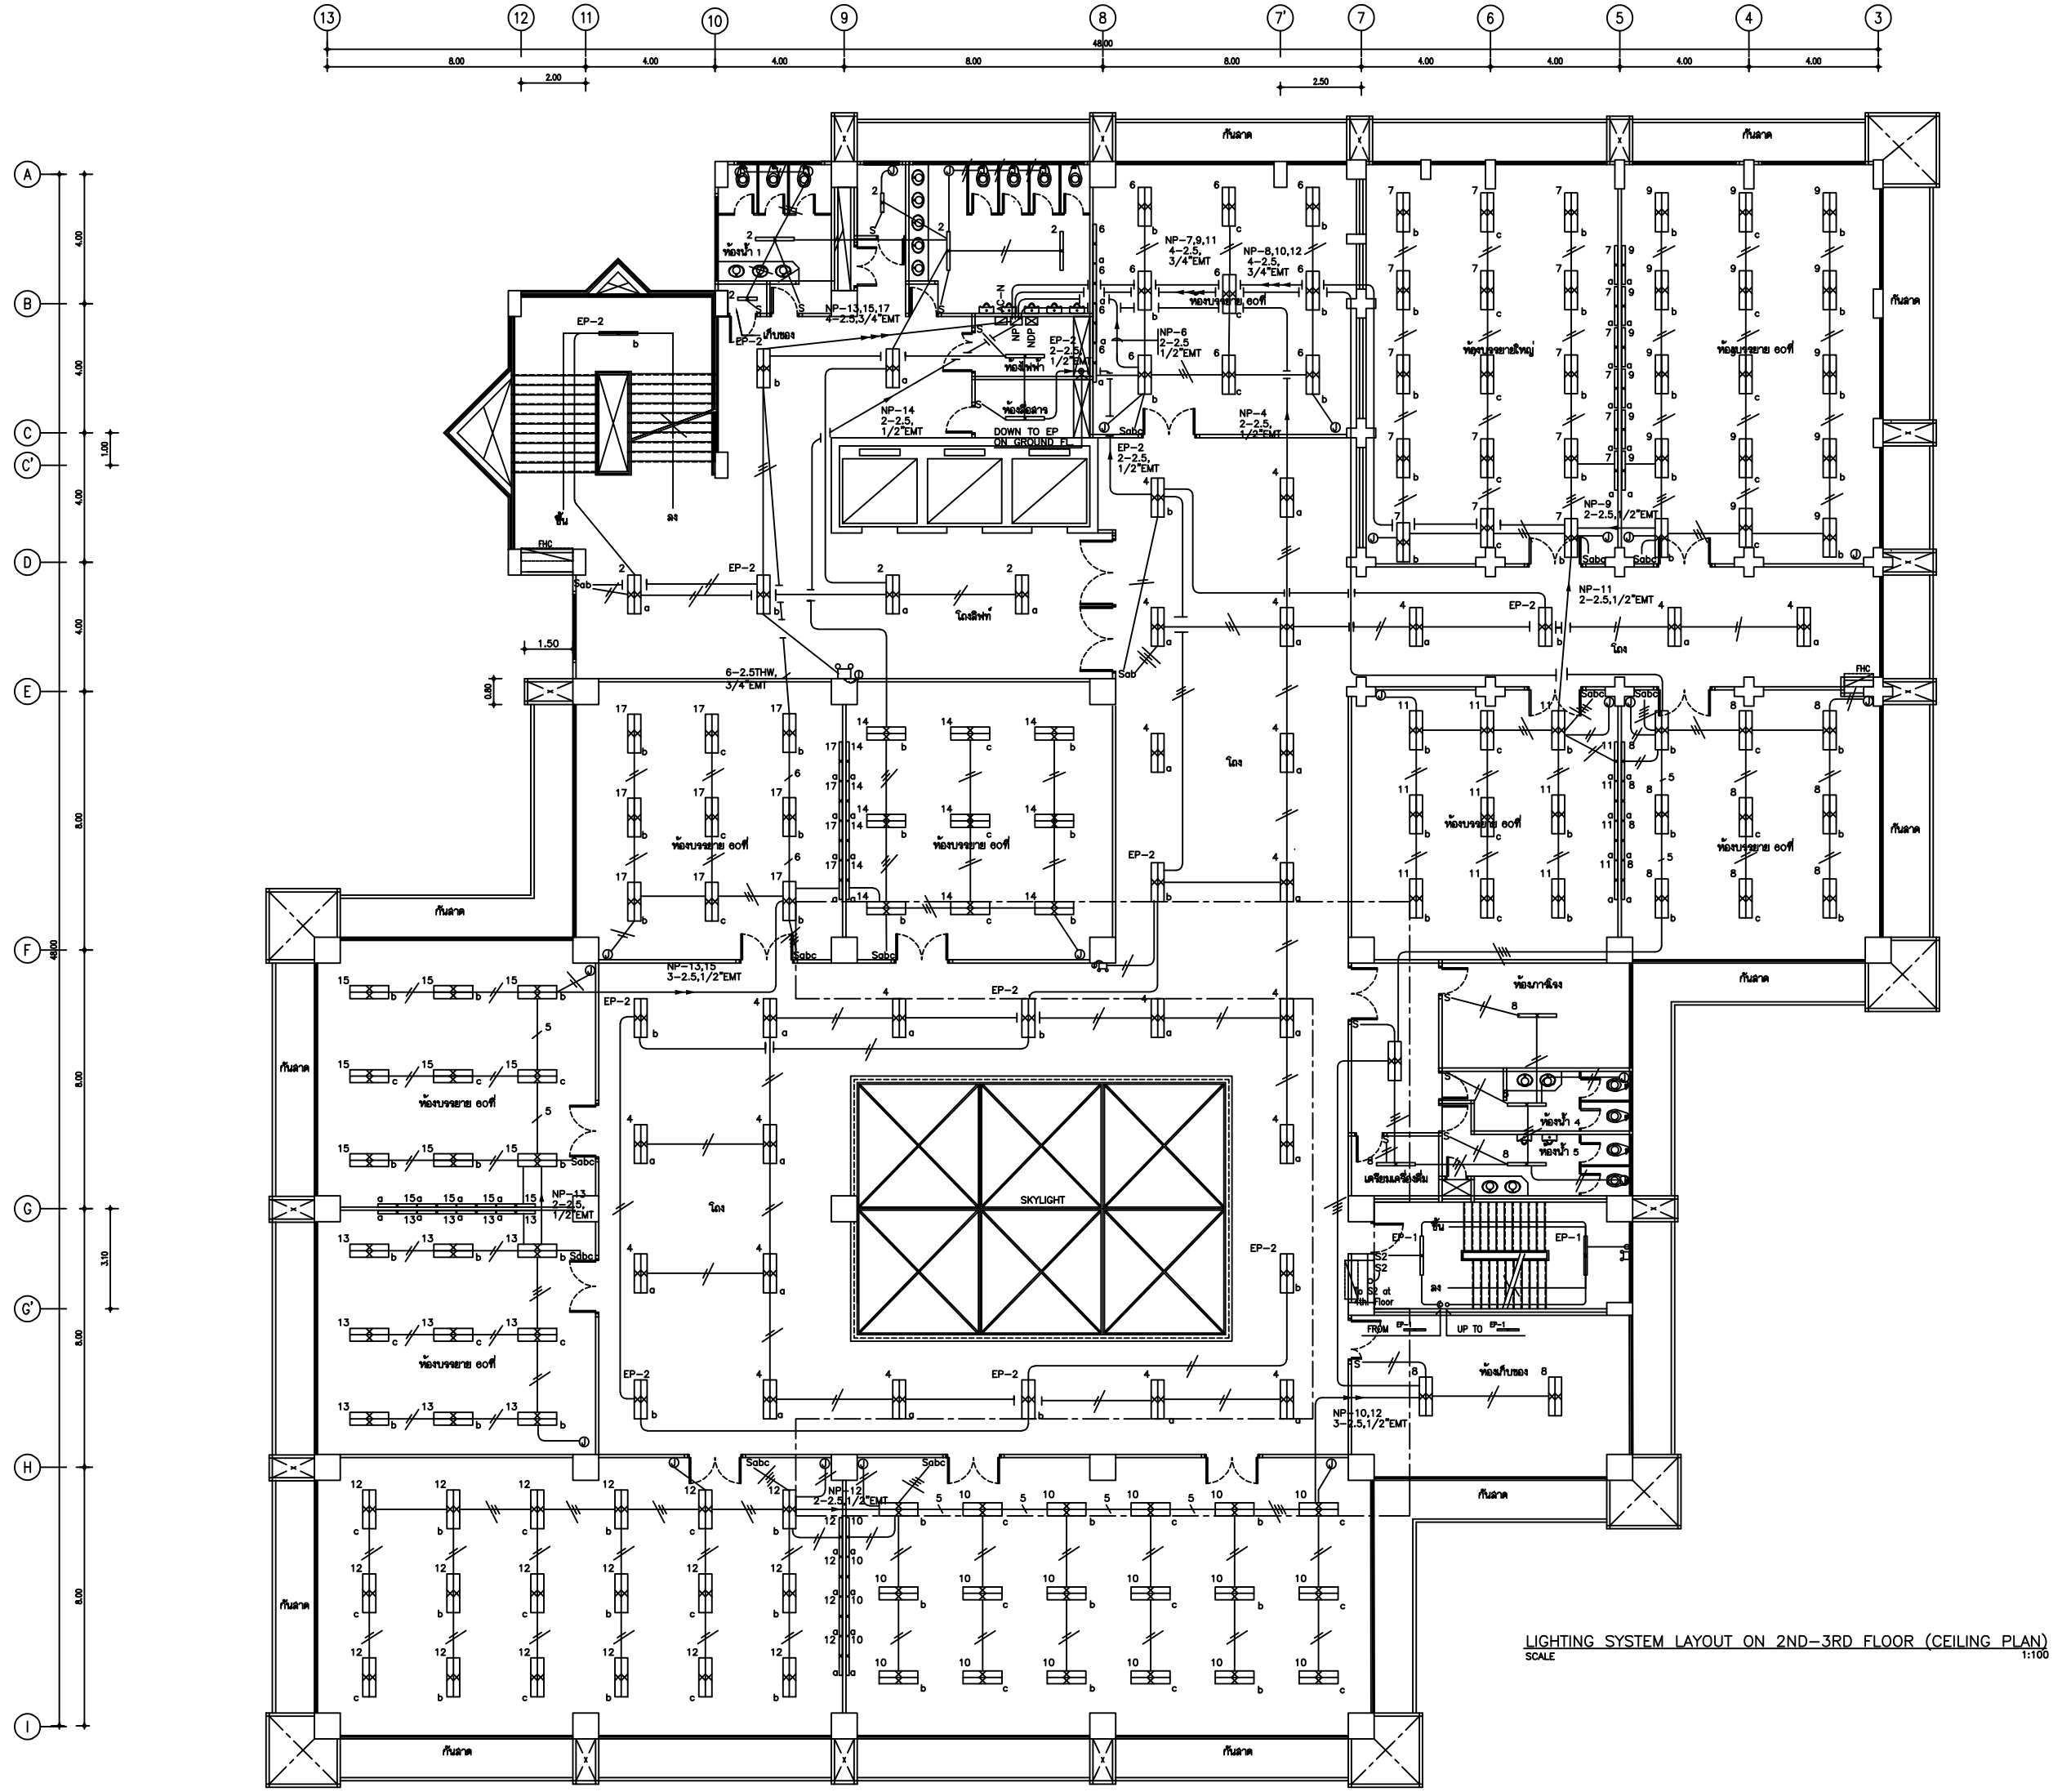

LIGHTING SYSTEM LAYOUT ON 2ND–3RD FLOOR (CEILING PLAN)
SCALE 1:100

บริษัท เจ-ซัน คอนสตรัคชั่น (ประเทศไทย) จำกัด
J-SONS CONSTRUCTION (THAILAND) COMPANY LIMITED
193/38-37 ถนนช้างเผือก ต.ช้างเผือก อ.เมือง จ.เชียงใหม่
Tel. (053) 214963 Fax. (053) 219842

ASBUILT DRAWING

อาคารเรียนและปฏิบัติการ
คณะวิศวกรรมศาสตร์
มหาวิทยาลัยเชียงใหม่

OWNER
คณะวิศวกรรมศาสตร์ มหาวิทยาลัยเชียงใหม่

ARCHITECTS
เลี่ยม ธีรัทธานนท์ ลย. 62 ล

STRUCTURAL ENGINEERS
บุญชัย ทรัพย์ทวีลิน ภย. 16450

SANITARY ENGINEERS
จรัสพล ตรียางกูรครี ภย. 18024

ELECTRICAL ENGINEERS
เอนก ภัทโรพงศ์ ลฟก. 828
กฤษณะ ยินดี ภฟก. 20108

MECHANICAL ENGINEERS
ลมศักดิ์ อัศประชา ภก. 8137

DRAWN
วีระพงษ์ ยองบัน

SHEET TITLE
LIGHTING SYSTEM LAYOUT
ON 2ND–3RD FLOOR (CEILING PLAN)

SCALE :	AS SHOWN
DATE :	3 พฤษภาคม 2542

APPROVED :	
DATE :	

DRAWING NO.	TOTAL SHEET
EE–16	46