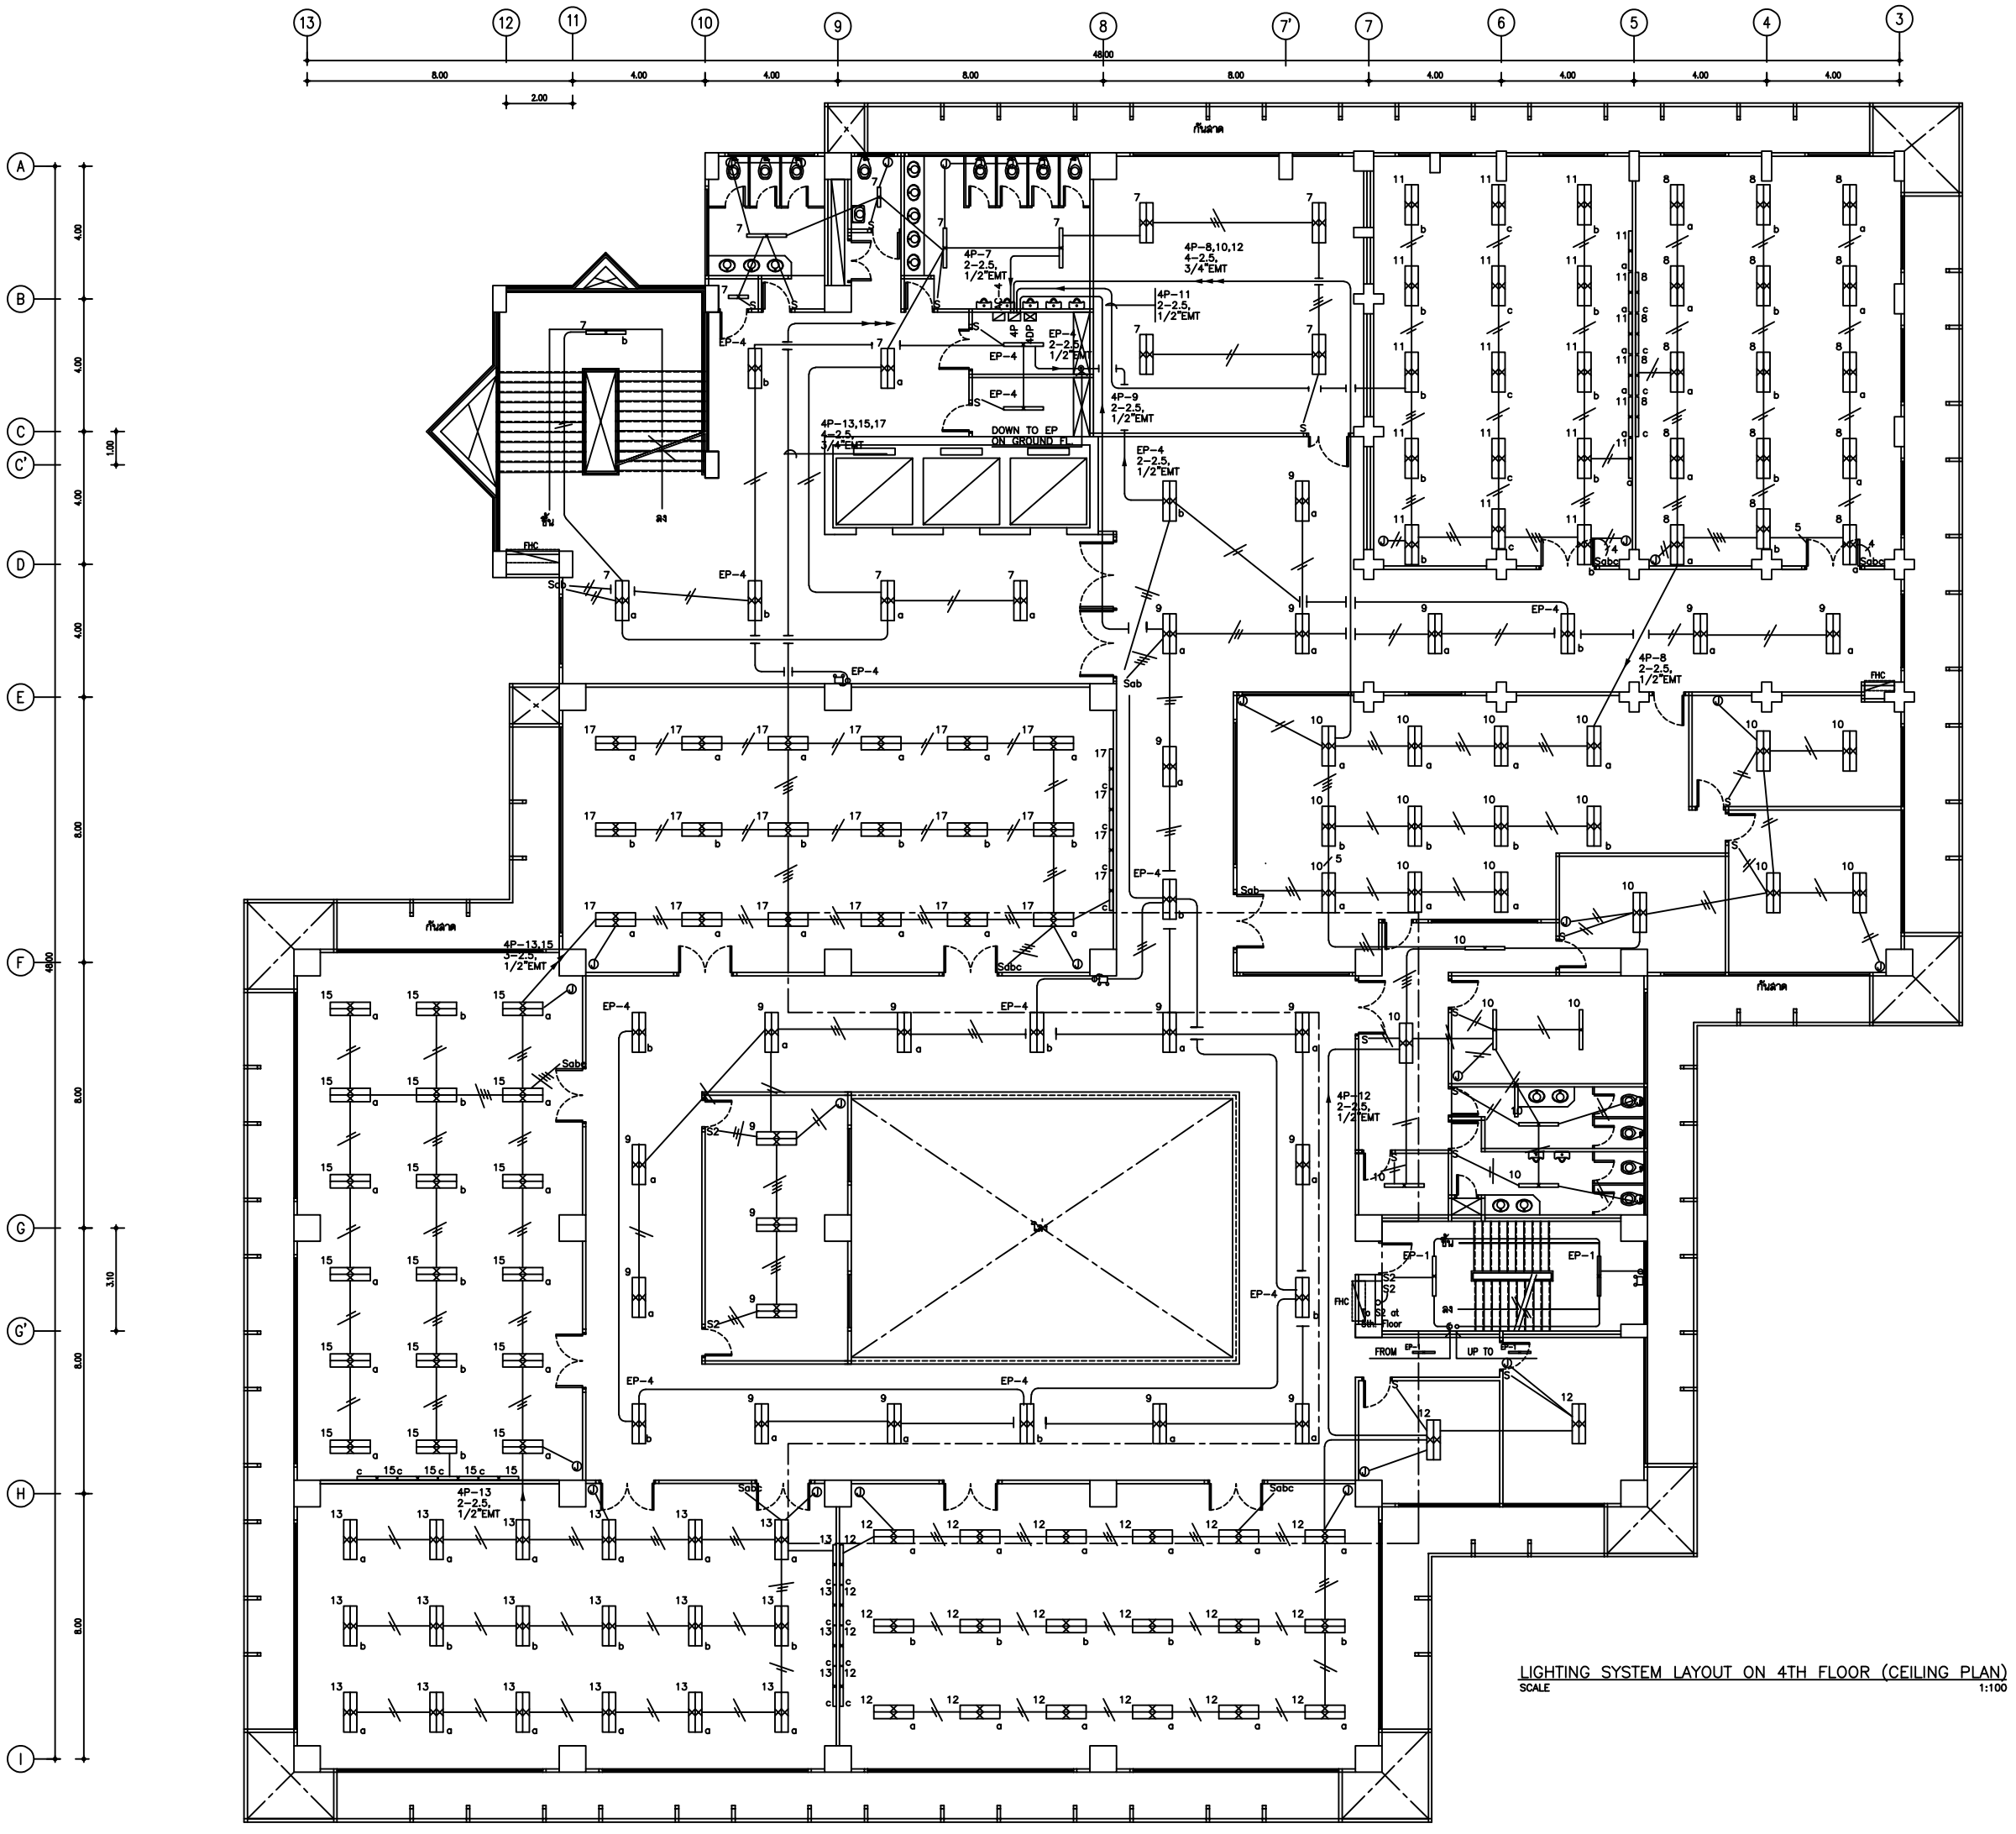

บริษัท เจ-ลัน คอนสตรัคชั่น (ประเทศไทย) จำกัด
J-SONS CONSTRUCTION (THAILAND) COMPANY LIMITED
193/36-37 ถนนช้างม่อก ต.ช้างเผือก อ.เมือง จ.เชียงใหม่
Tel. (053) 214963 Fax. (053) 219842

ASBUILT DRAWING

อาคารเรียนและปฏิบัติการ
คณะวิศวกรรมศาสตร์
มหาวิทยาลัยเชียงใหม่

OWNER

คณะวิศวกรรมศาสตร์ มหาวิทยาลัยเชียงใหม่

ARCHITECTS

เสี่ยม ธีรัทธานนท์ ลถ. 62 ล

STRUCTURAL ENGINEERS

บุญชัย ทรัพย์ทวีสิน ภย. 16450

SANITARY ENGINEERS

จรัสพล ตรียางกูรศรี ภย. 18024

ELECTRICAL ENGINEERS

เอนก ภัทรพงศ์ ลพก. 828
กฤษณะ ยินดี ภพก. 20108

MECHANICAL ENGINEERS

ลมศักดิ์ อัตประชา ภก. 8137

DRAWN

วีระพงษ์ ยองปัน

SHEET TITLE

LIGHTING SYSTEM LAYOUT
ON 4TH FLOOR (CEILING PLAN)

SCALE :	AS SHOWN
DATE :	3 พฤษภาคม 2542

APPROVED :
DATE :

DRAWING NO.	**TOTAL SHEET**
EE-21	46