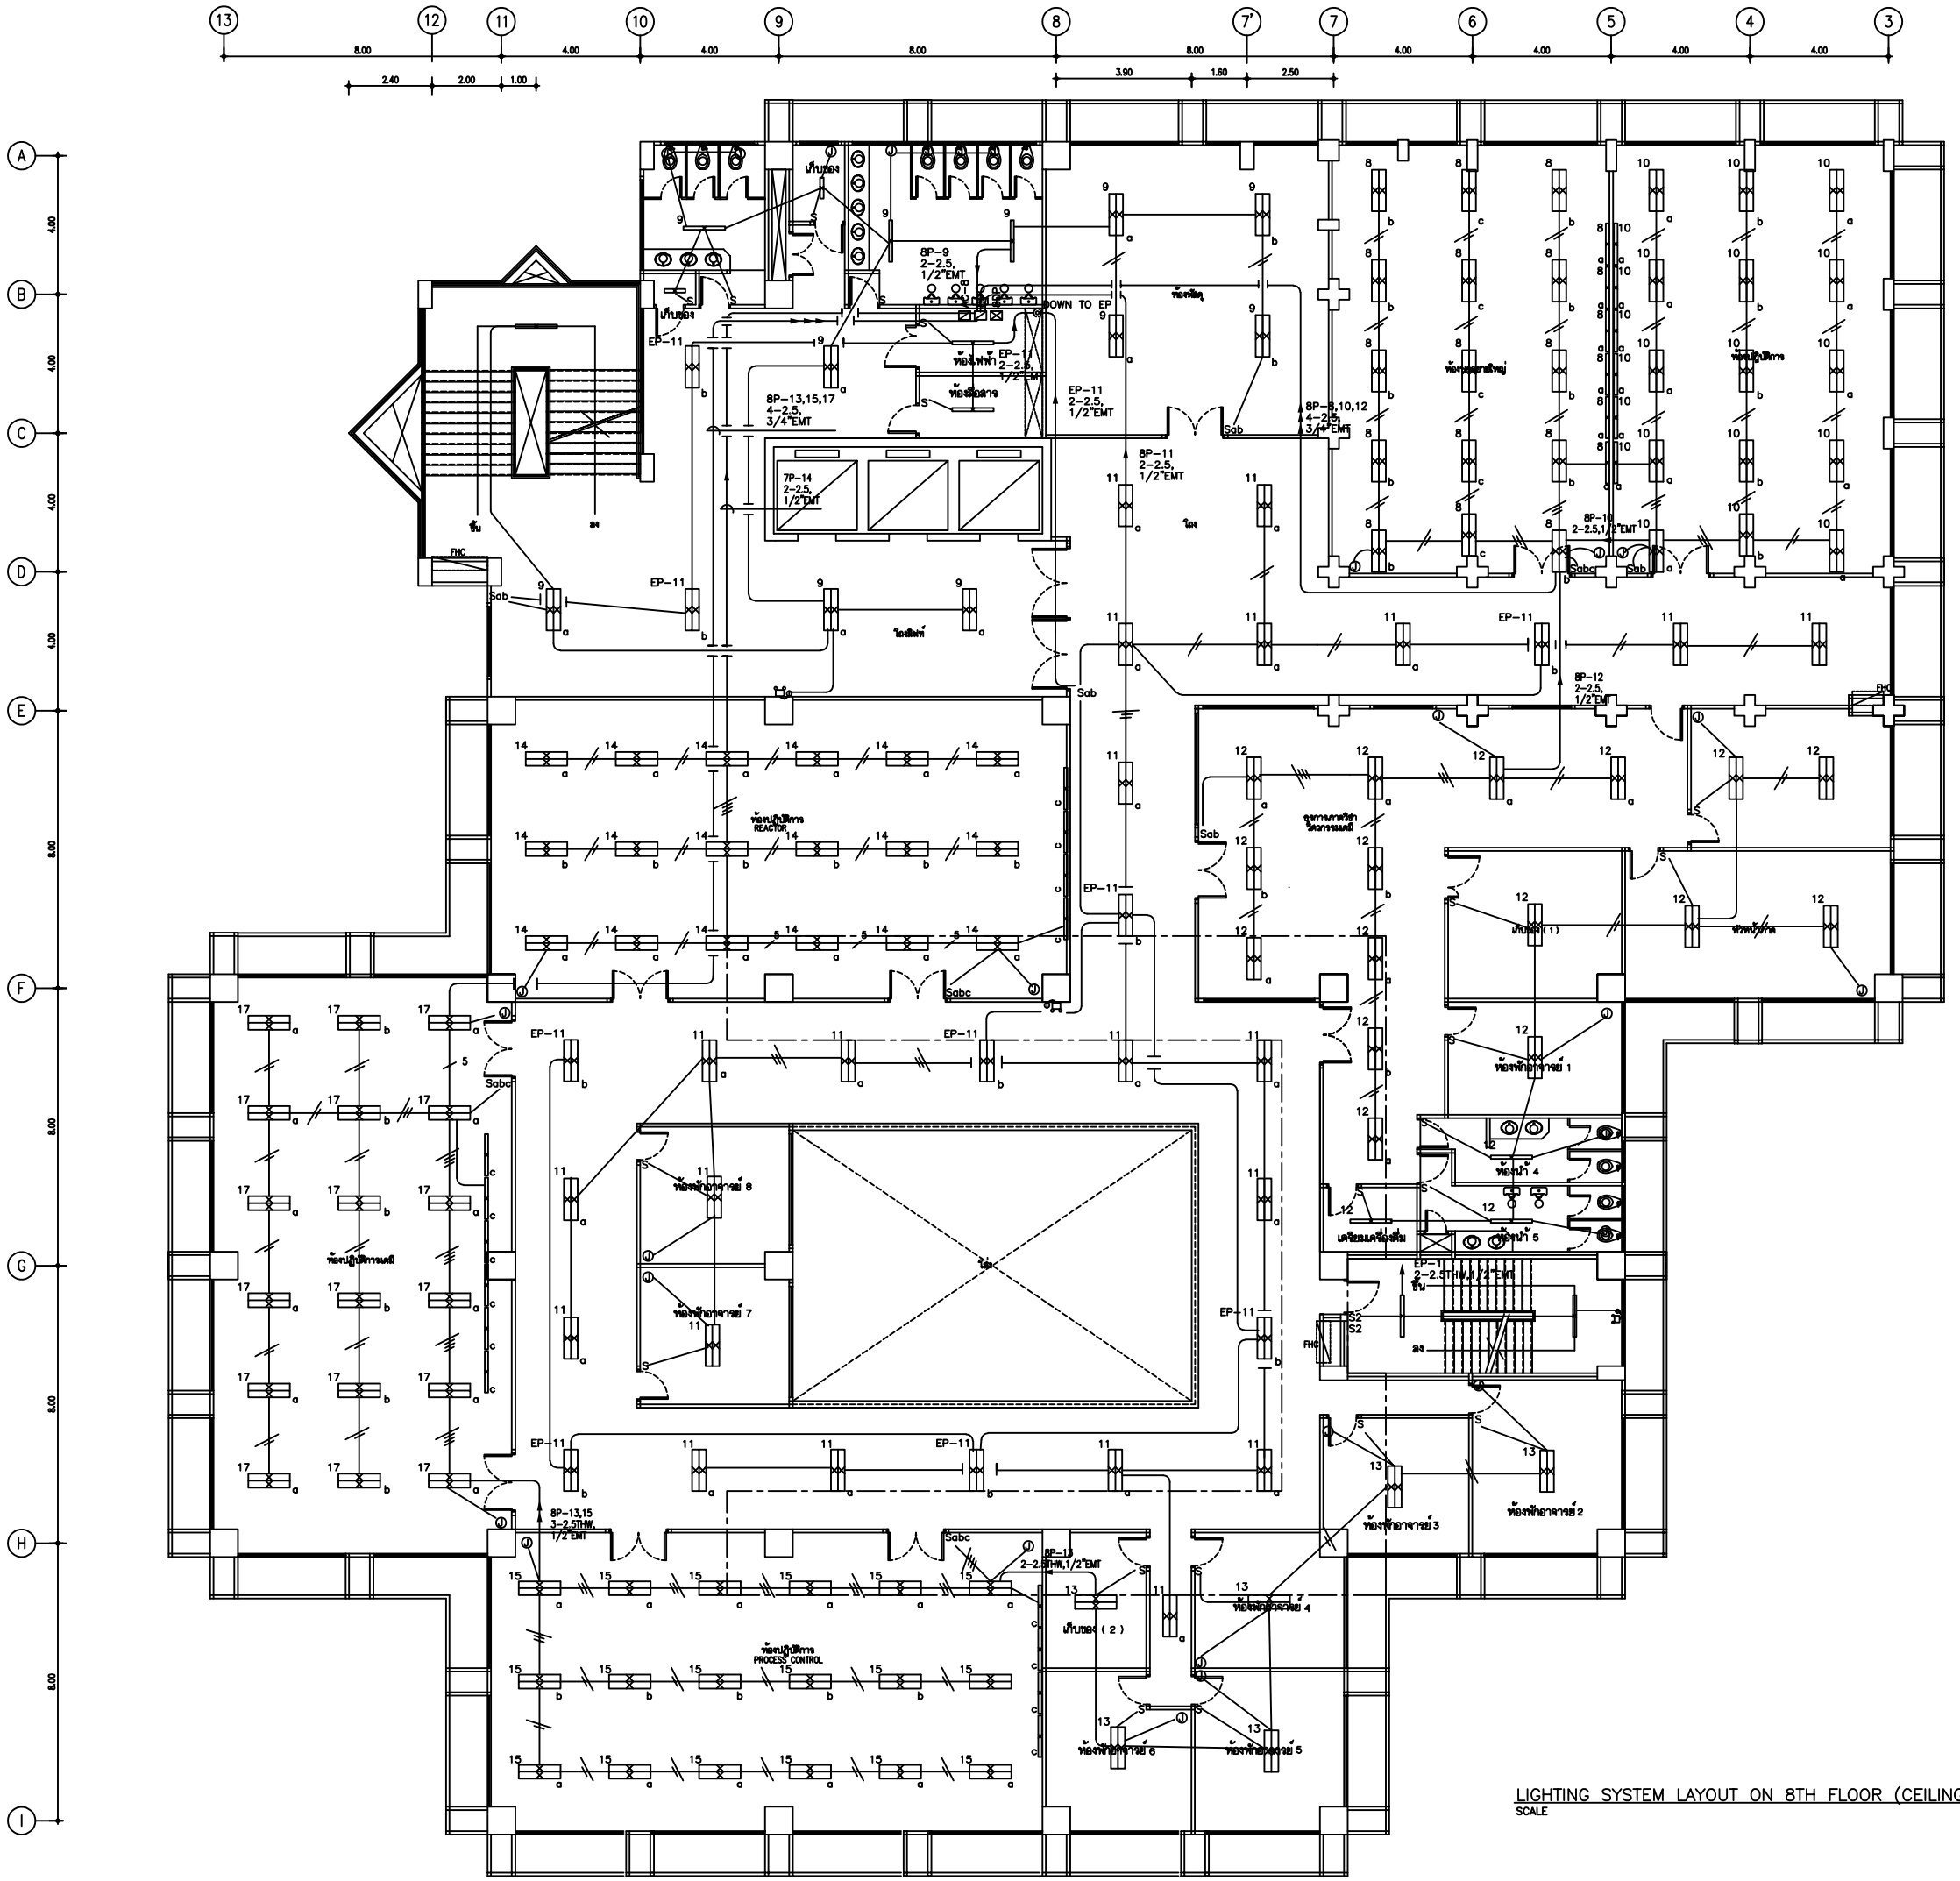

บริษัท เจ-ลัน คอนสตรัคชั่น (ประเทศไทย) จำกัด
J-SONS CONSTRUCTION (THAILAND) COMPANY LIMITED
193/38-37 ถนนช้างเผือก ต.ช้างเผือก อ.เมือง จ.เชียง
Tel. (053) 214963 Fax. (053) 219842

ASBUILT DRAWING

อาคารเรียนและปฏิบัติการ
คณะวิศวกรรมศาสตร์
มหาวิทยาลัยเชียงใหม่

OWNER

คณะวิศวกรรมศาสตร์ มหาวิทยาลัยเชียงใหม่

ARCHITECTS

เสี่ยม ธีรัทธานนท์ สถ. 62 ล

STRUCTURAL ENGINEERS

บุญชัย ทรัพย์ทวีลิน ภย. 16450

SANITARY ENGINEERS

จรัสพล ตริยางกูรศรี ภย. 18024

ELECTRICAL ENGINEERS

เอนก ภัทโรพงศ์ สฟก. 828
กฤษณะ ยินดี ภฟก. 20108

MECHANICAL ENGINEERS

สมศักดิ์ อัศประชา ภก. 8137

DRAWN

วีระพงษ์ ยองปัน

SHEET TITLE

LIGHTING SYSTEM
LAYOUT ON 8TH FLOOR (CEILING PLAN)

SCALE :	AS SHOWN
DATE :	5 พฤษภาคม 2542

APPROVED :
DATE :

DRAWING NO.	**TOTAL SHEET**
EE-41	46